




PLANTA - 1º PAVIMENTO
ESC: 1/20

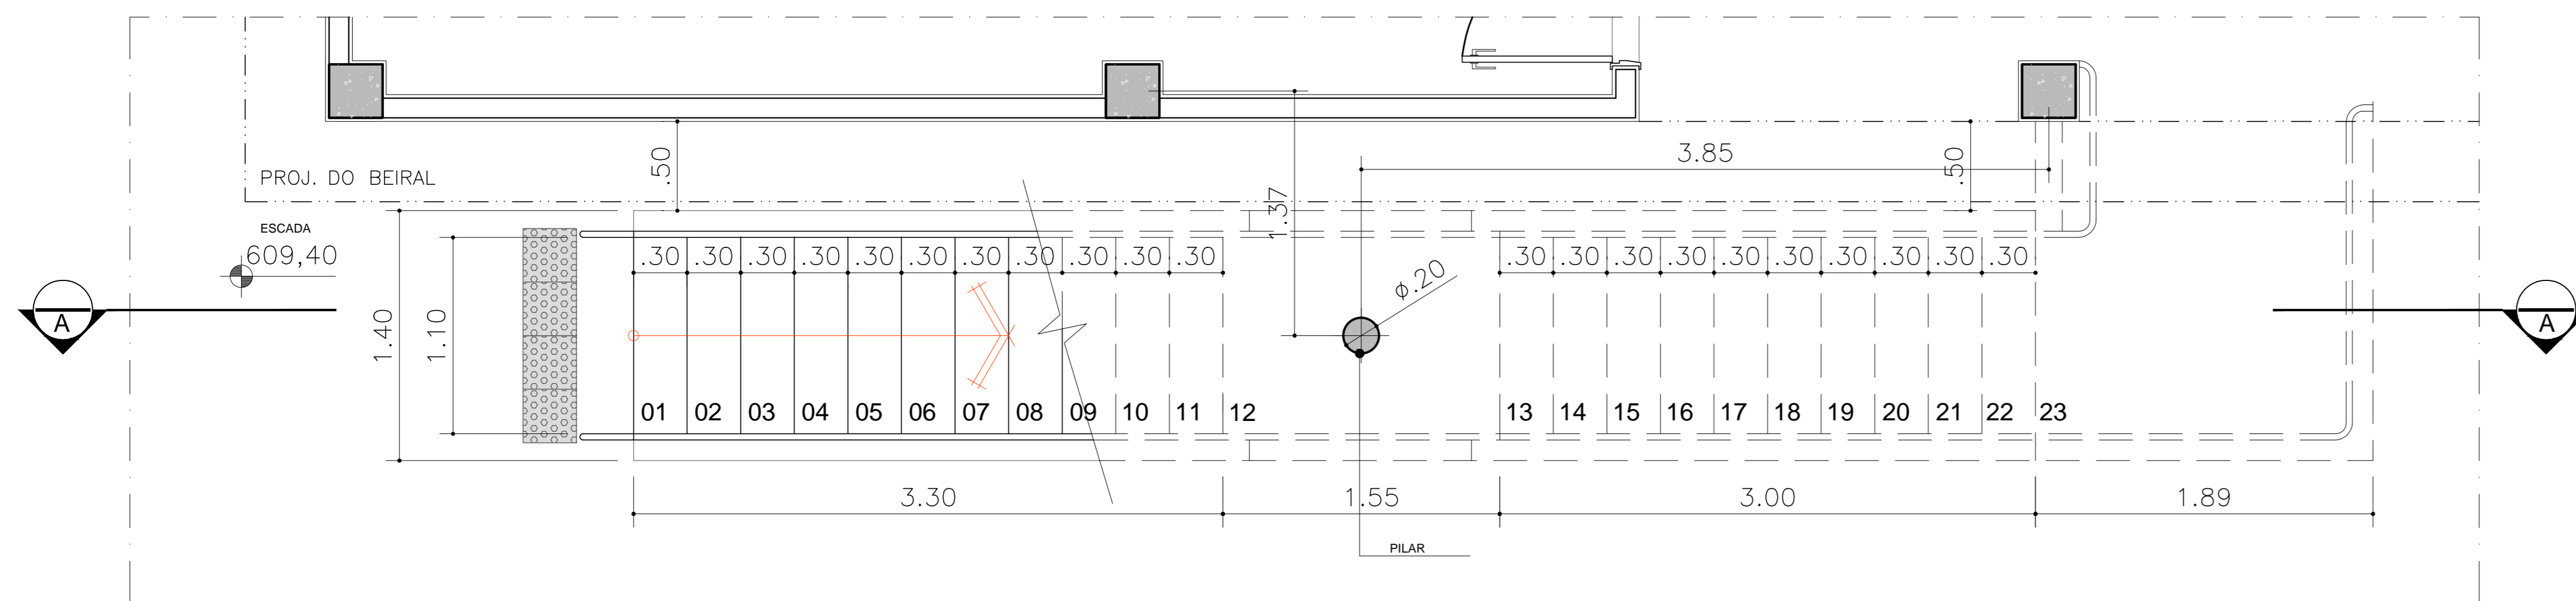


PLANTA - TERREO
ESC: 1/20

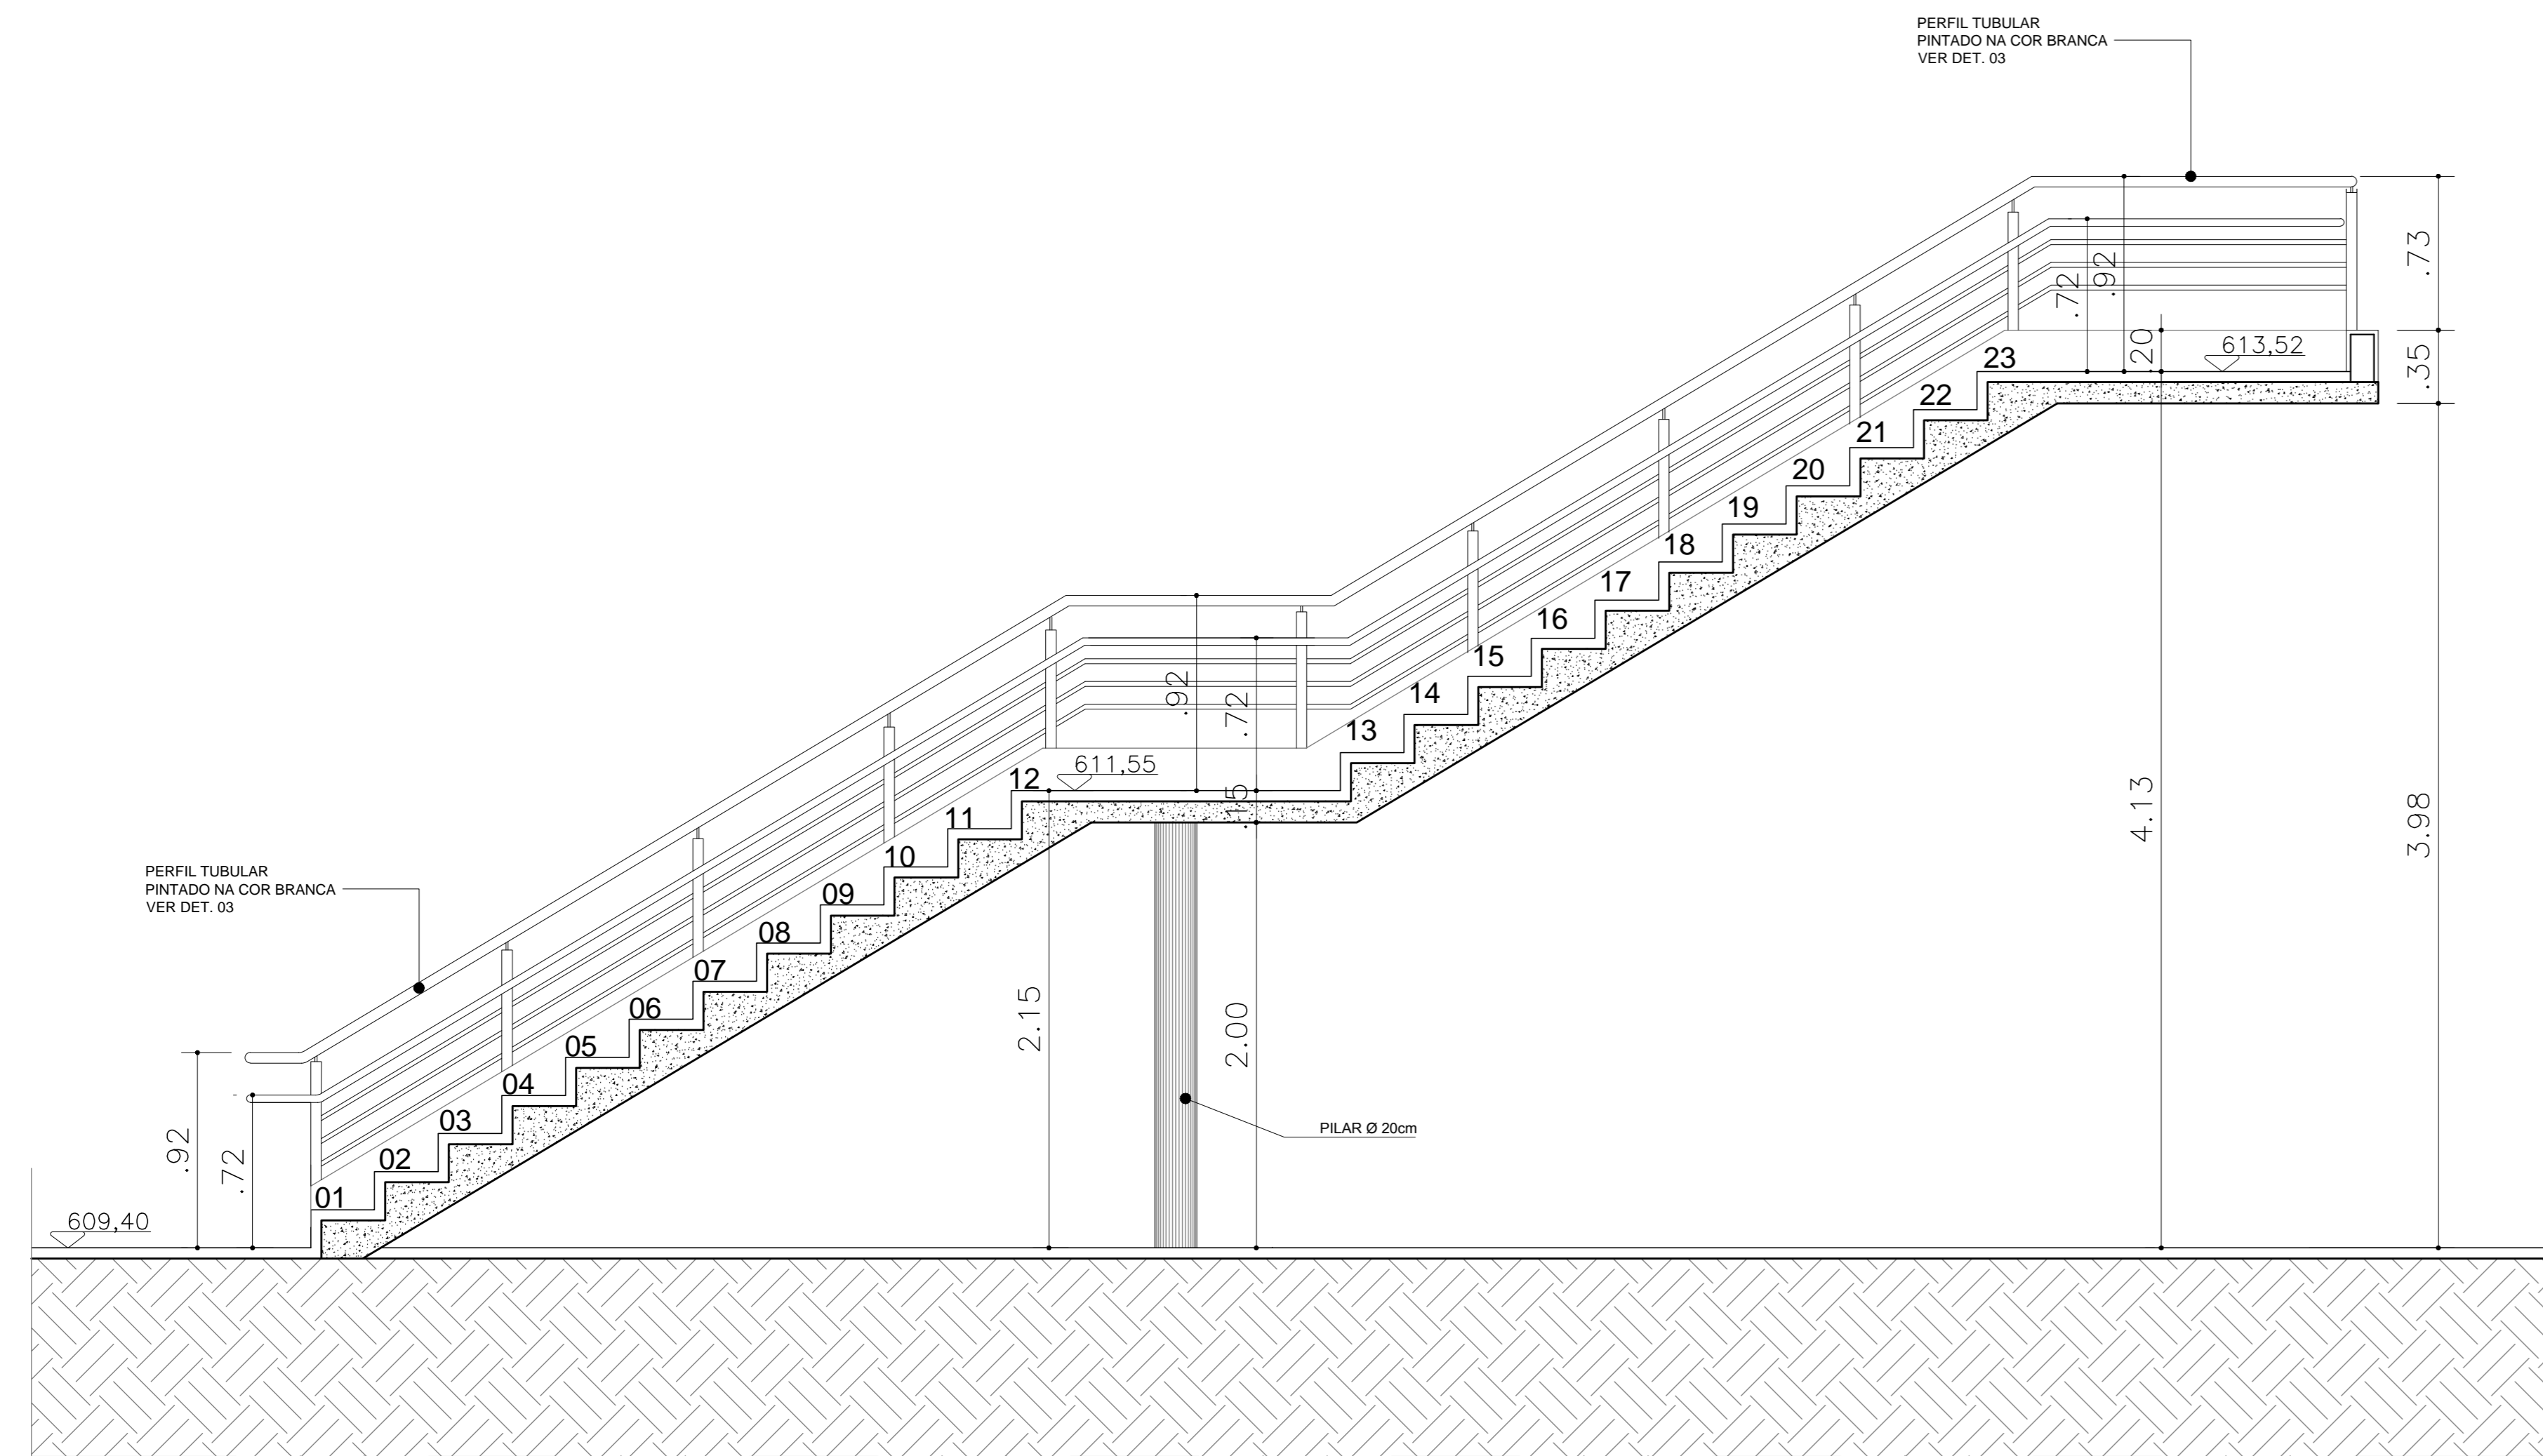


CORTE A-A
ESC: 1/20

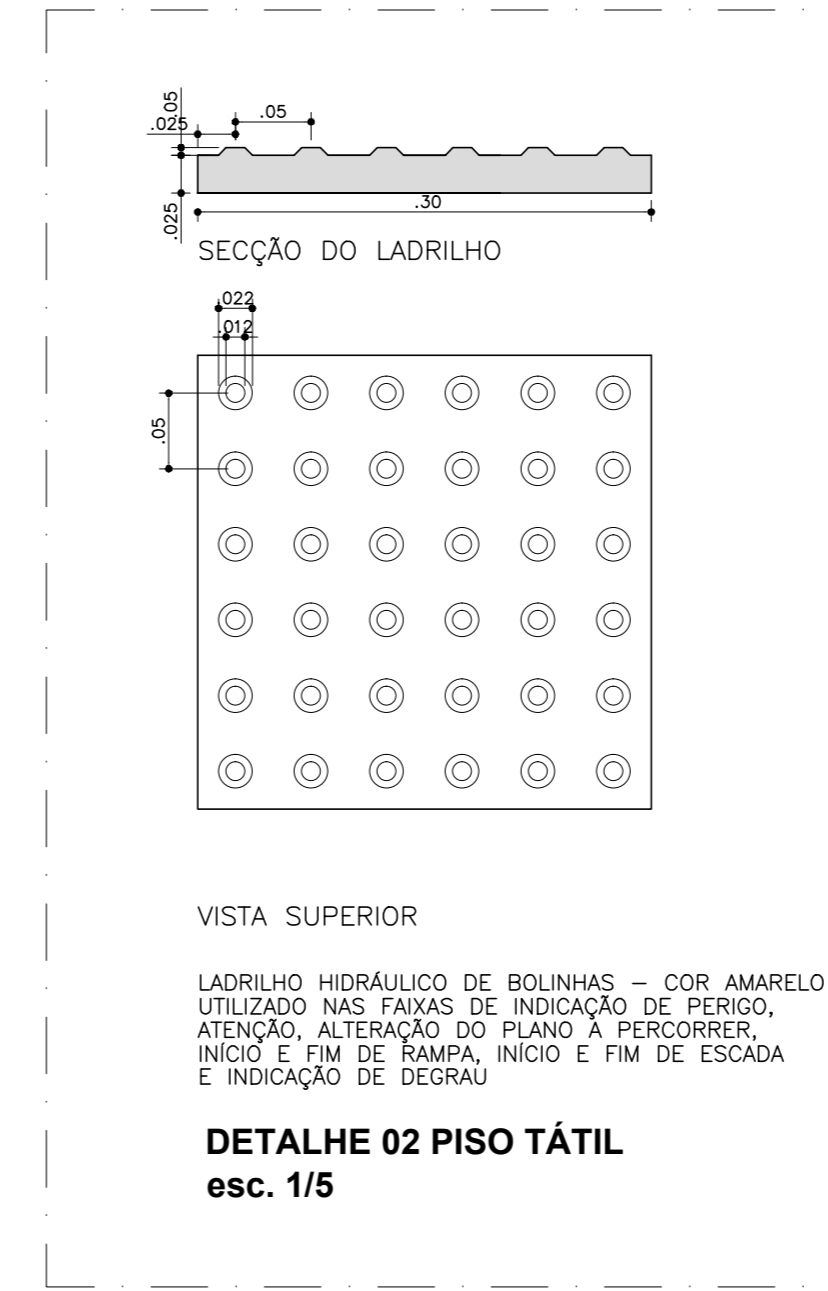


VISTA SUPERIOR
DETALHE 02 PISO TÁTIL
ESC: 1/5

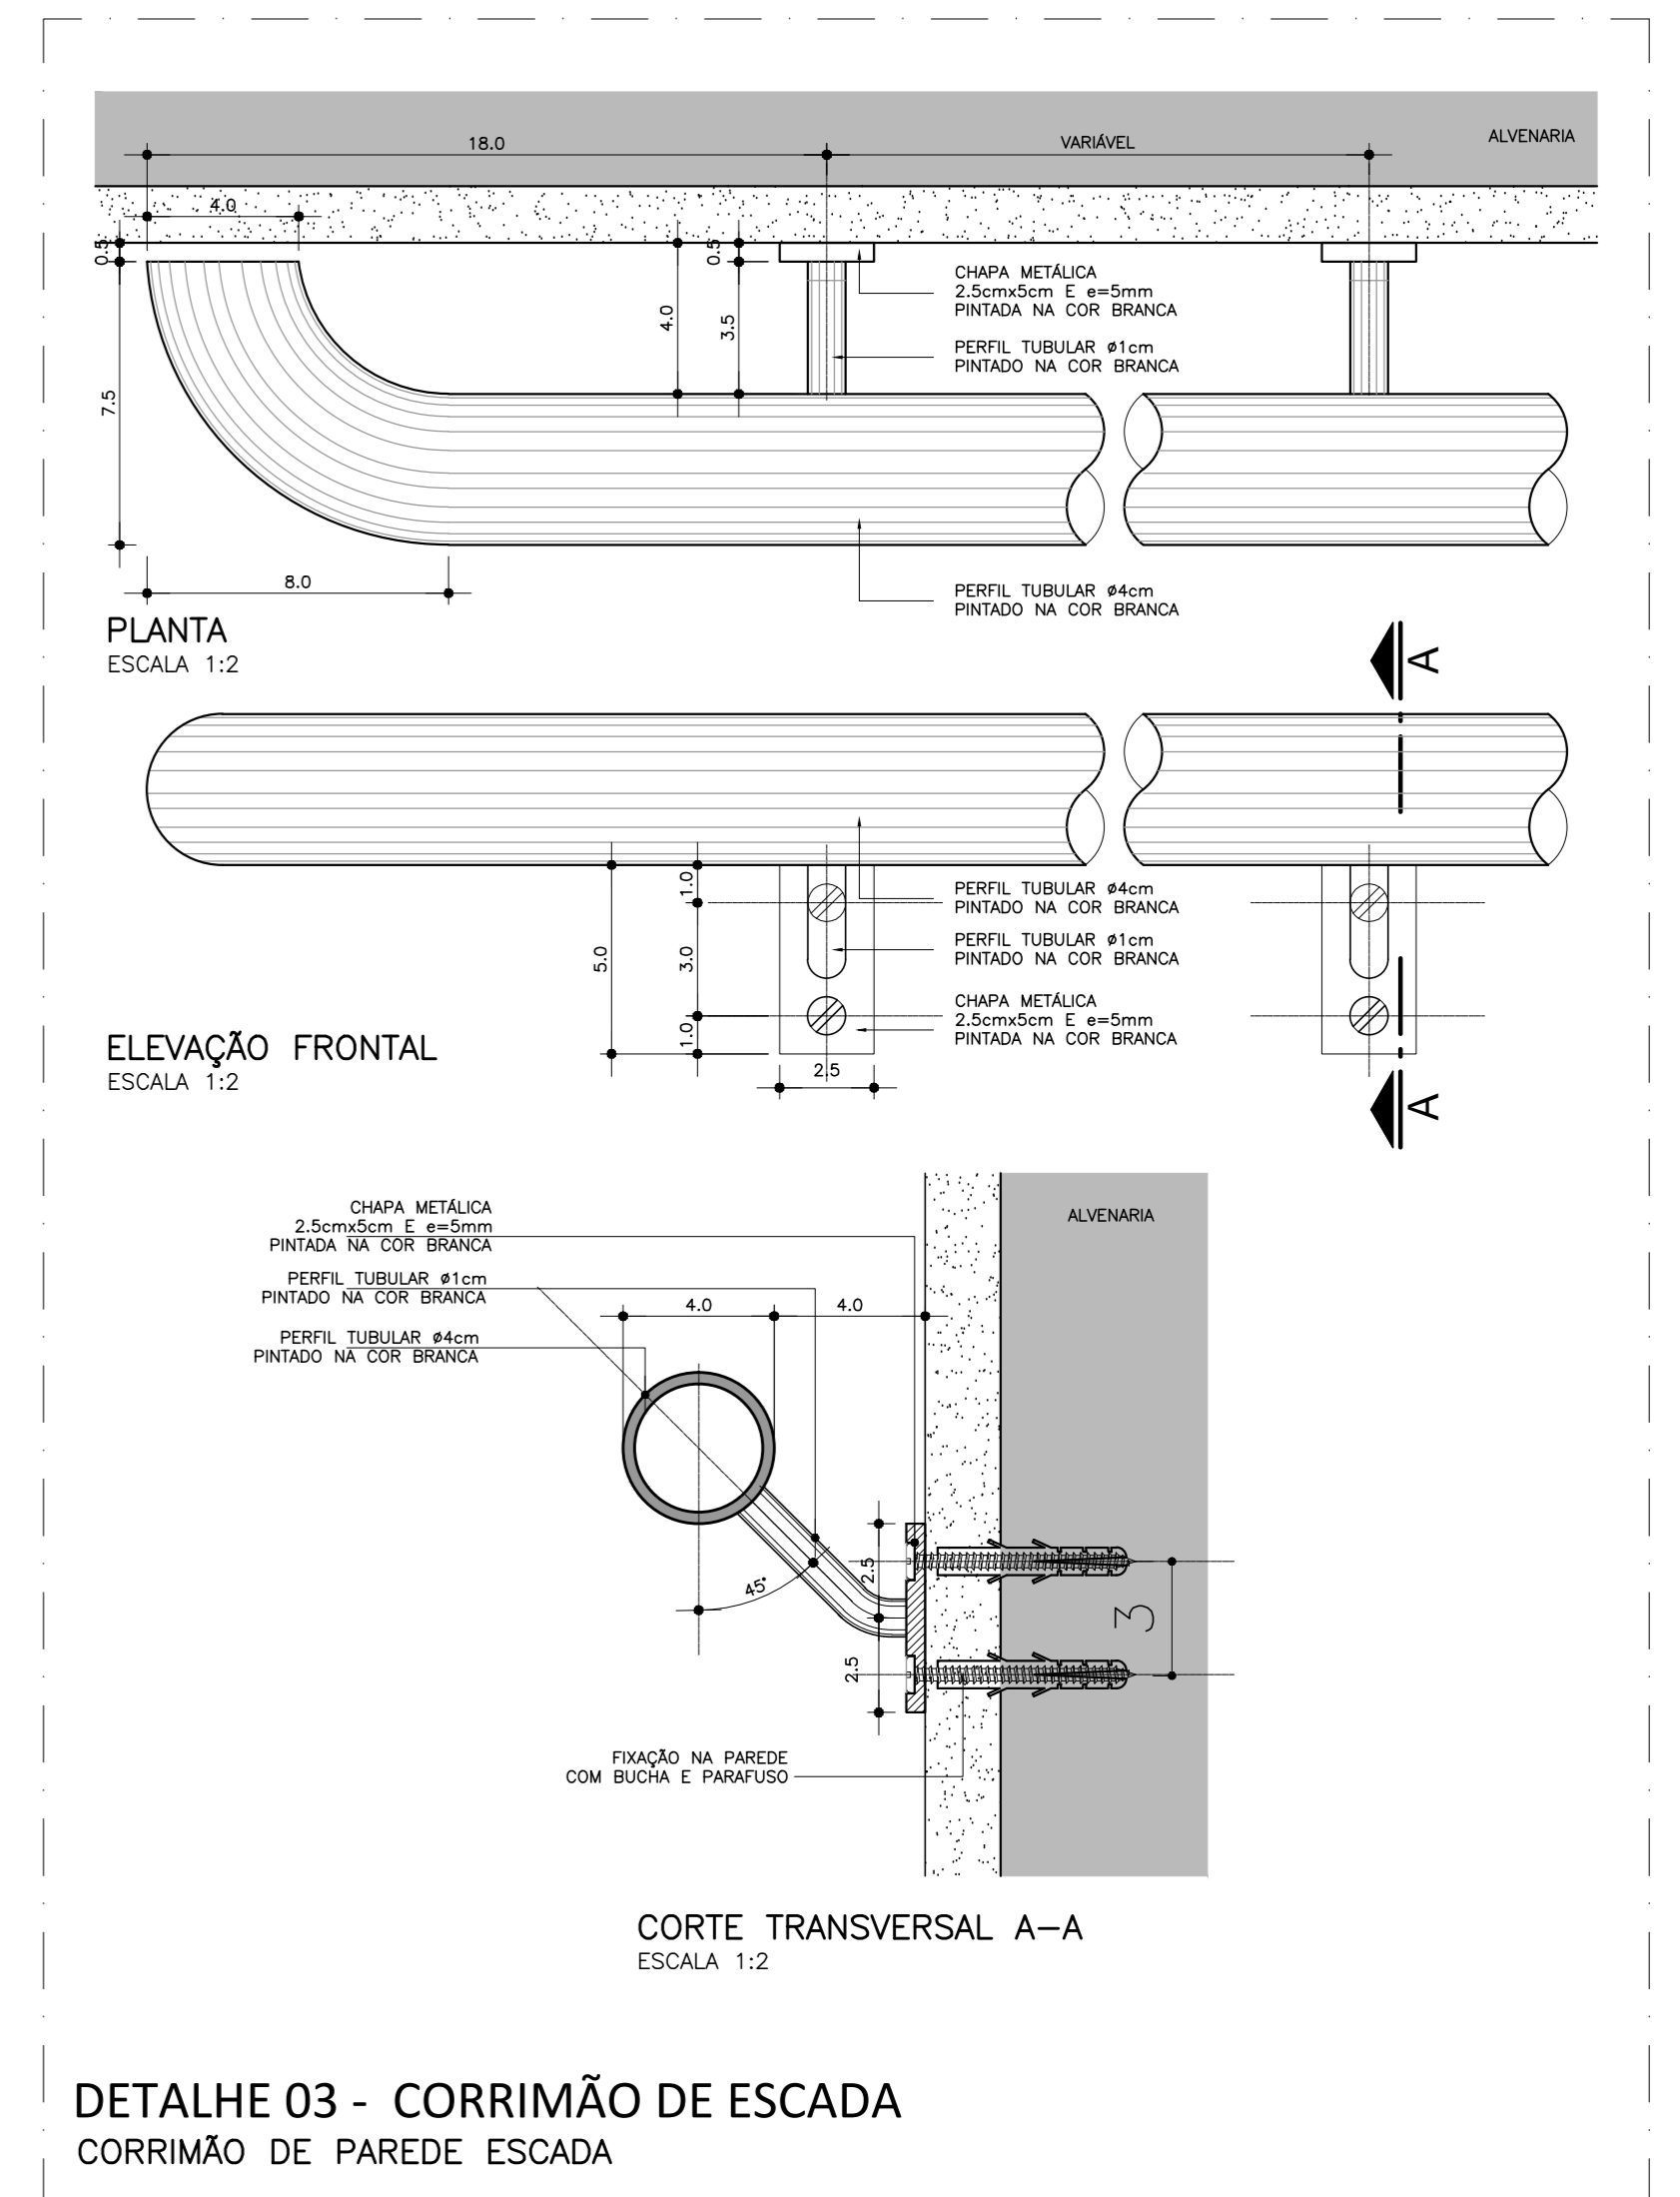

DETALHE 03 - CORRIMÃO DE ESCADA
CORRIMÃO DE PAREDE ESCADA
ESC: 1/2

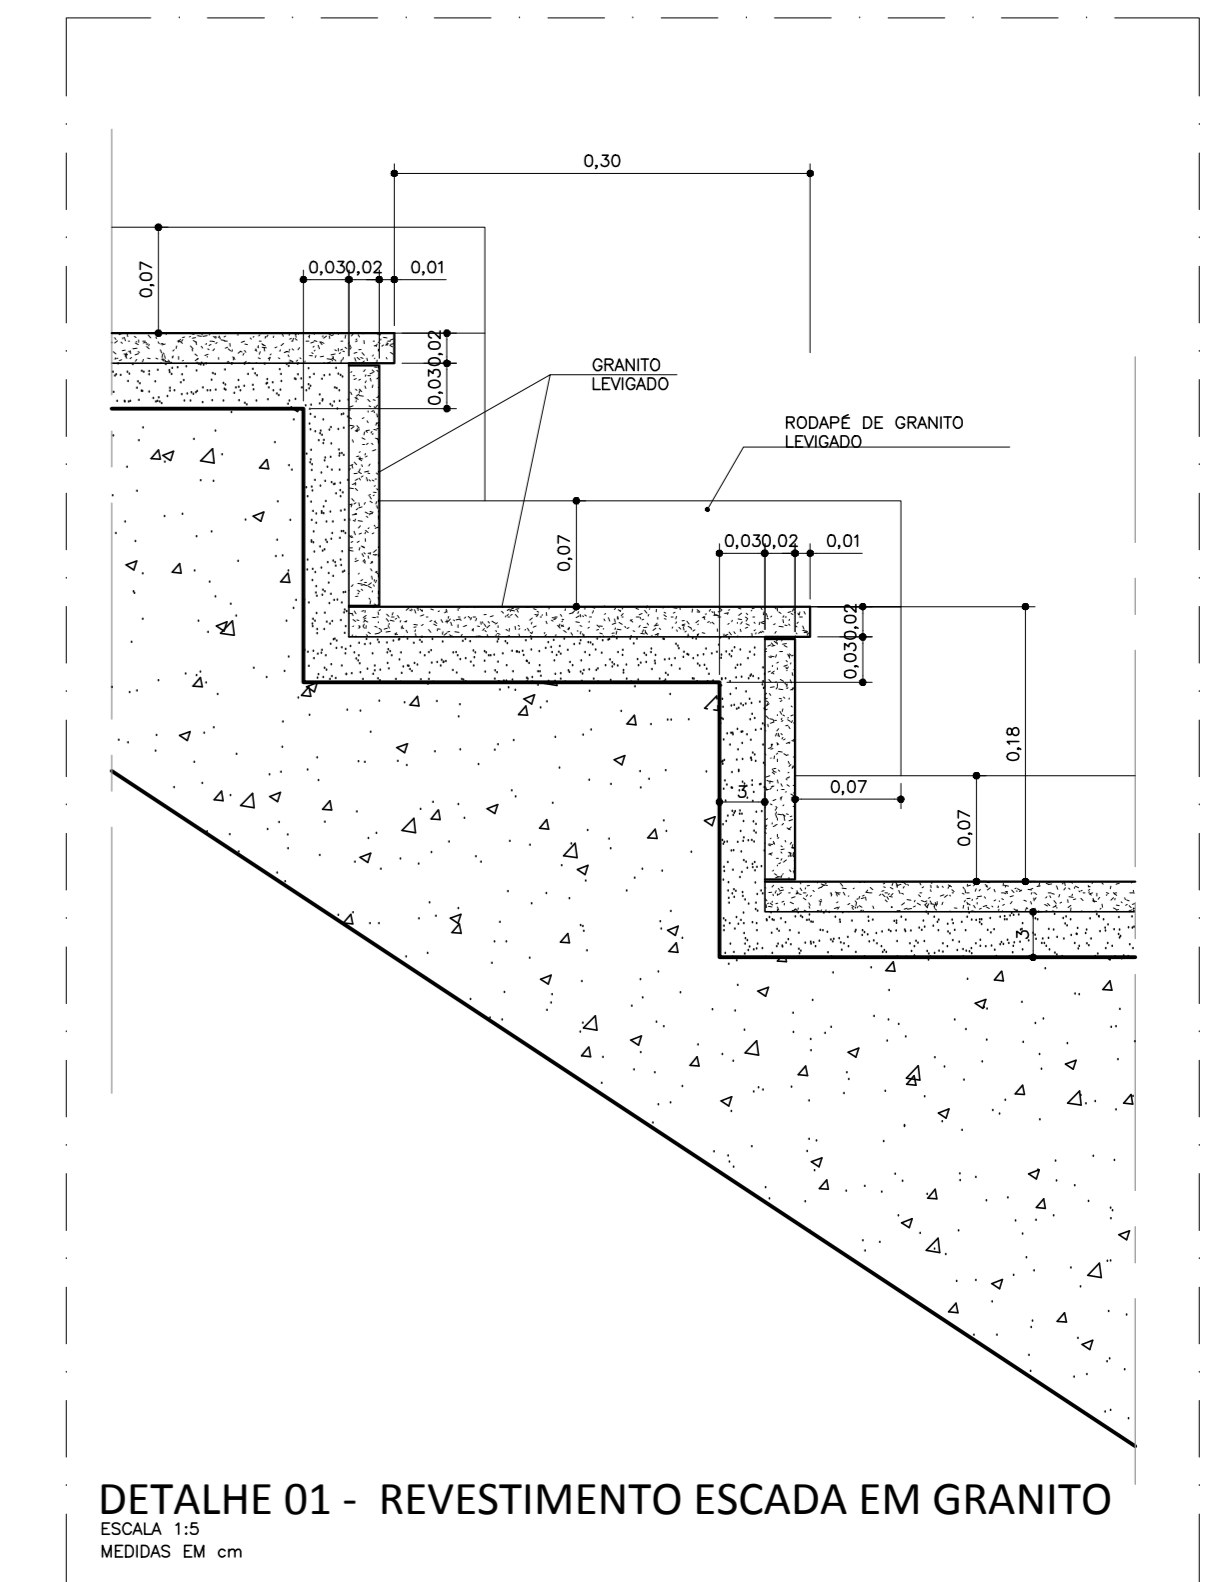

DETALHE 01 - REVESTIMENTO ESCADA EM GRANITO
ESC: 1/5
MEDIDA EM CM

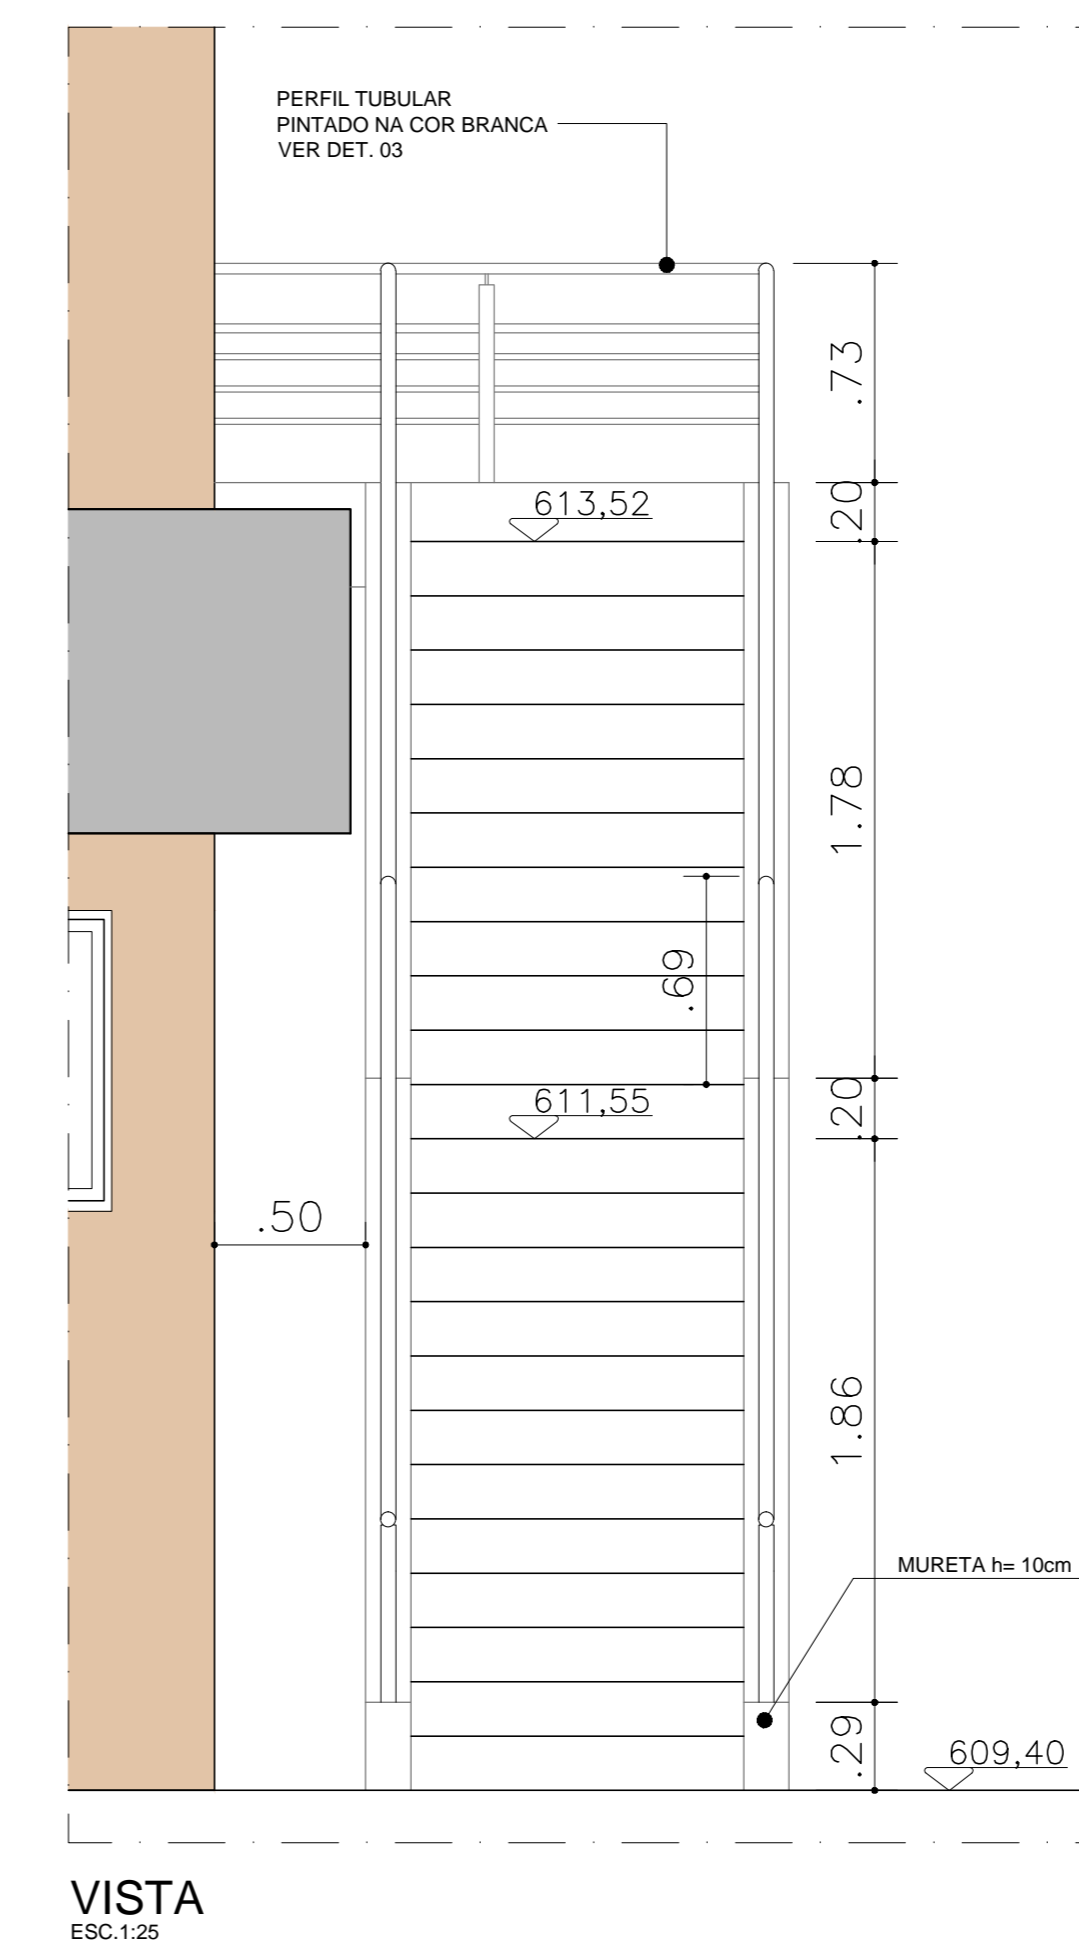

VISTA

AS BUILT		
DO EMISSÃO INICIAL		JUL/2014
REV. DESCRICÃO		RESPONSÁVEL DATA

PROJETO EXECUTIVO



GOVERNO DO ESTADO
SÃO PAULO
Secretaria de Estado da Saúde
HOSPITAL DE BEBEDOURO
HONDA AMÉLIA BERNARDINO CUTRALE - BEBEDOURO - SP
BLOCO 02 - DETALHES GERAIS
BLOCO DE SERVIÇOS
ESCADA EXTERNA
H-000 FL-060
R07/2014
Arq. ADHEMAR DIZIOLI FERNANDES
Arq. CRISTINA GOMES JOTTEN
Arq. CAMILO CHINGOTTI