




TESOURA 5(2X)
esc.:1:25

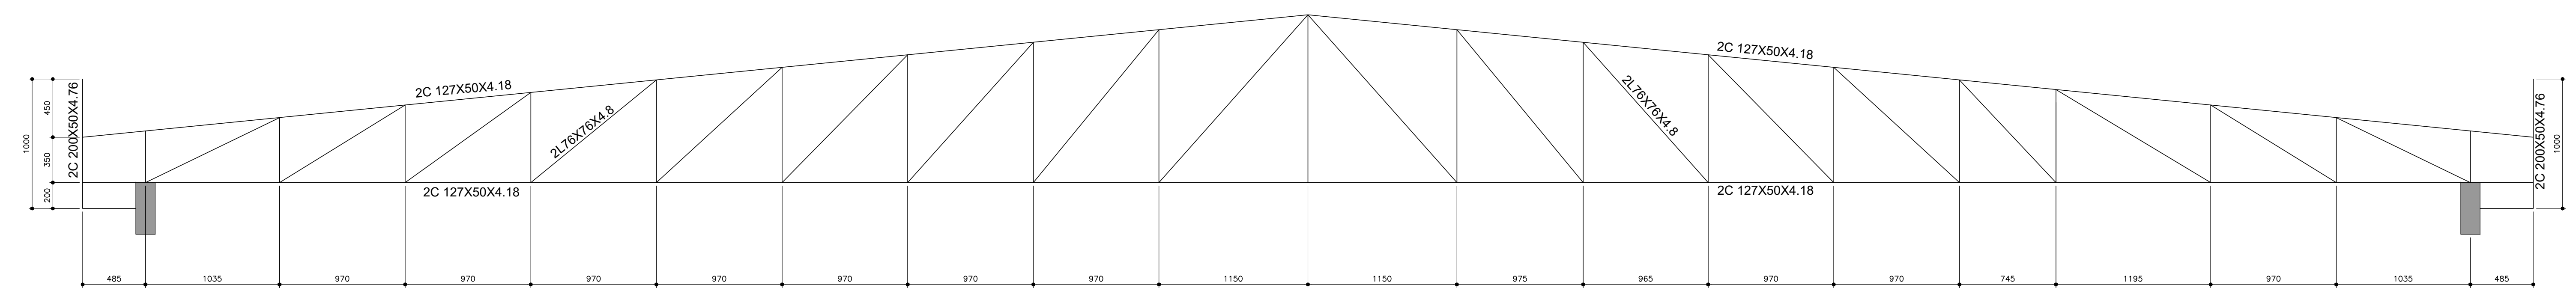


TESOURA 2(6X)
esc.:1:25

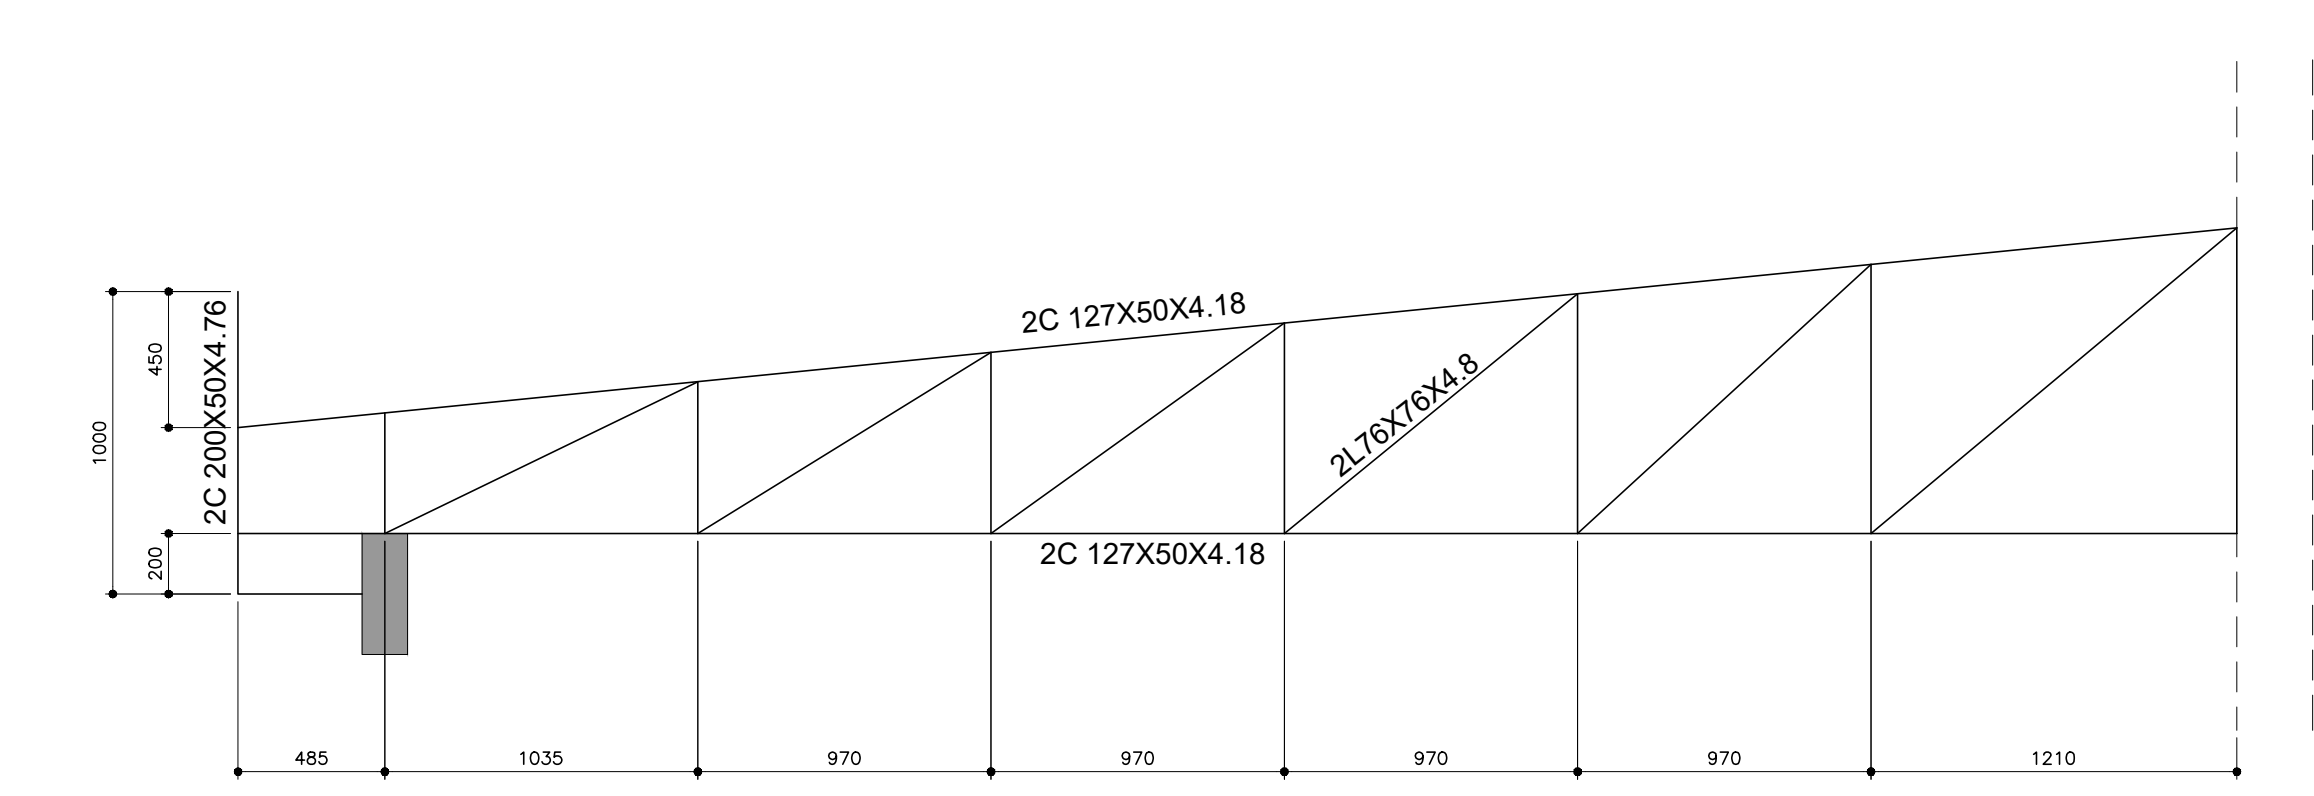


TESOURA 4(5X)
esc.:1:25

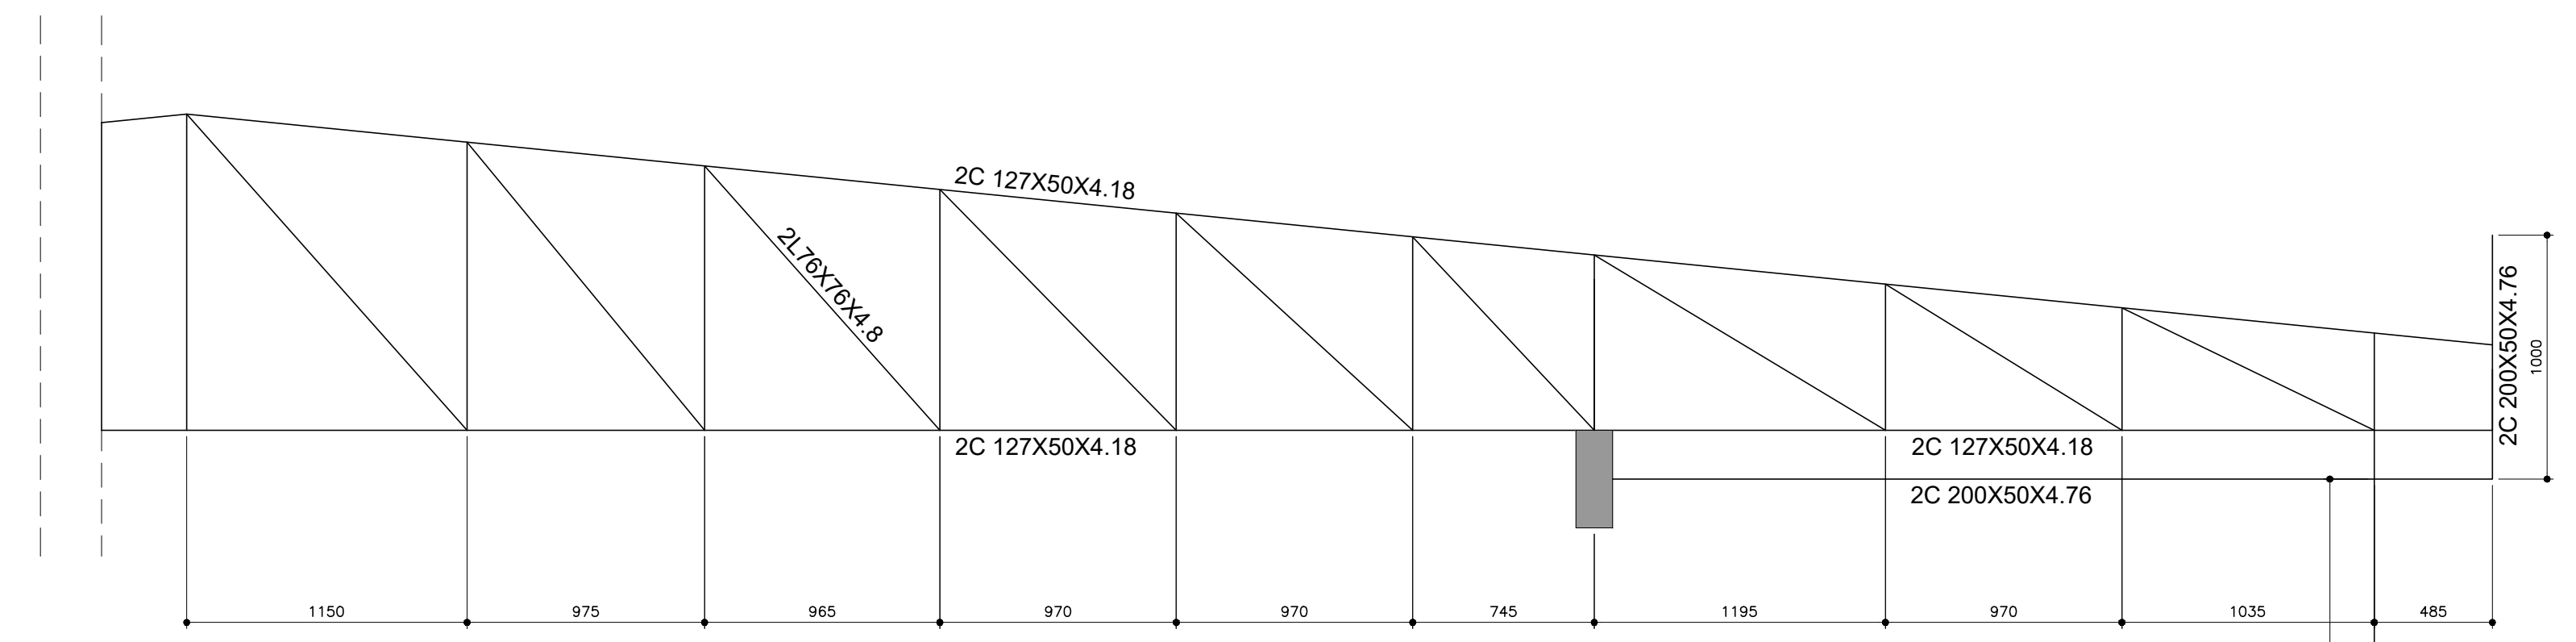


TESOURA 3(5X)
esc.:1:25

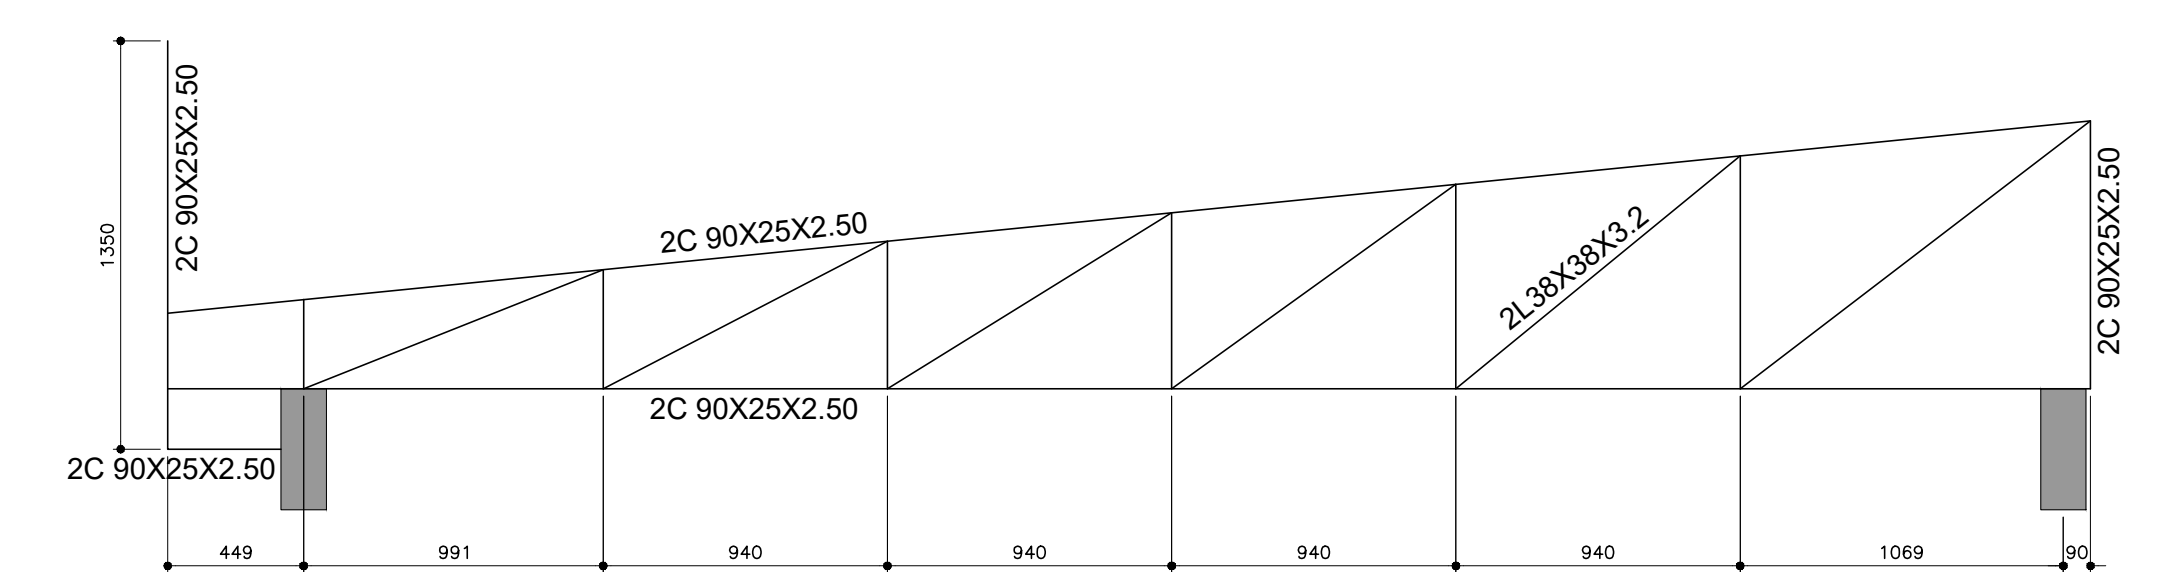

TESOURA 1(4X)
esc.:1:25

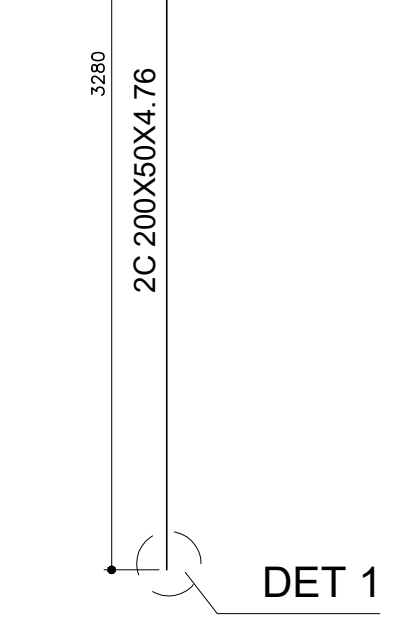


DET 1

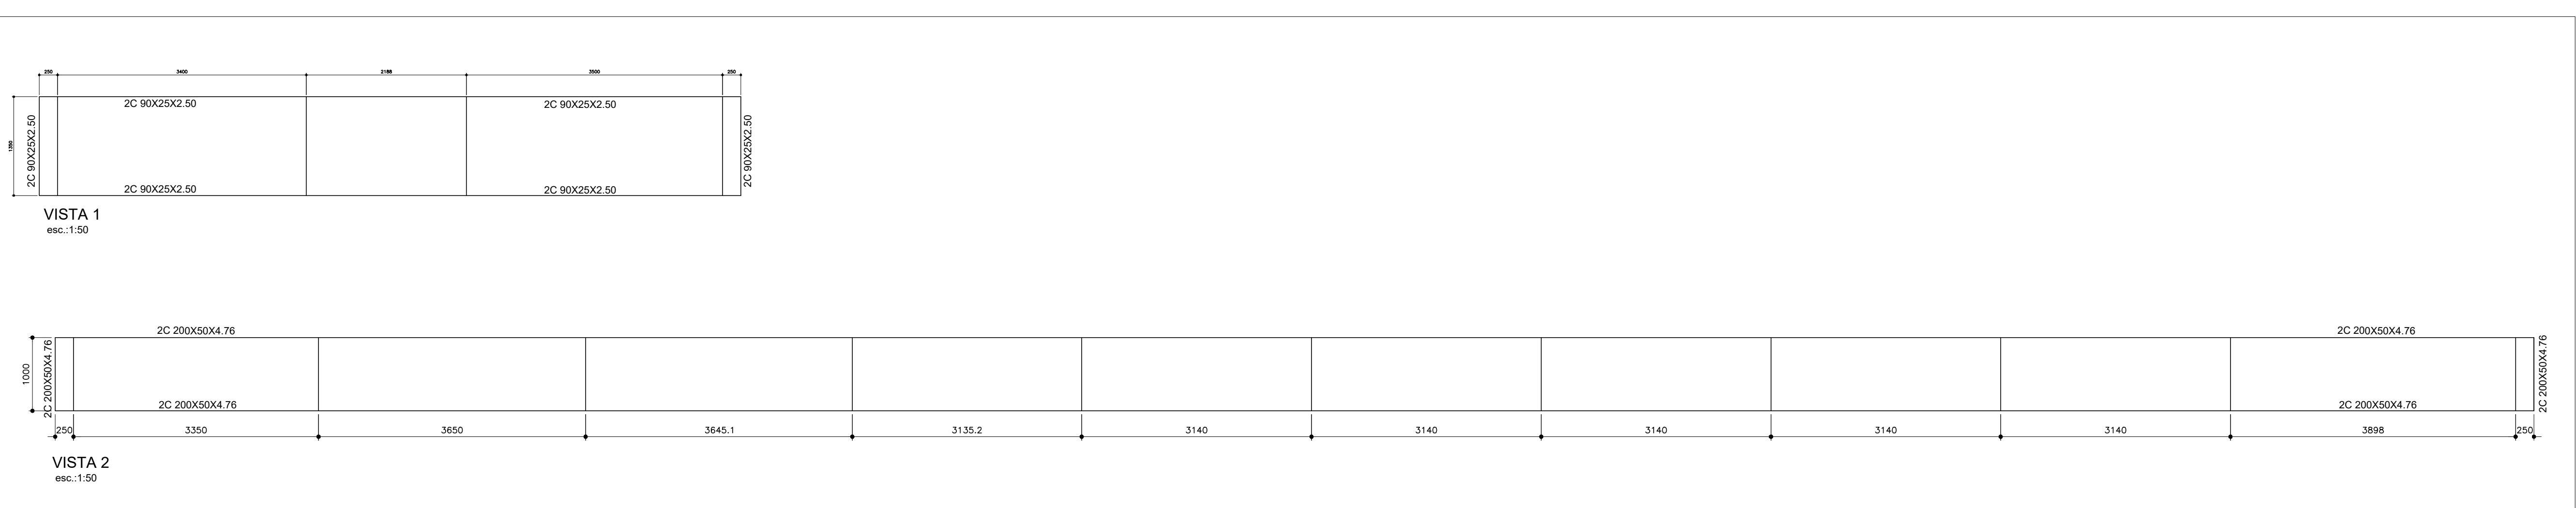

VISTA 1
esc.:1:50

VISTA 2
esc.:1:50

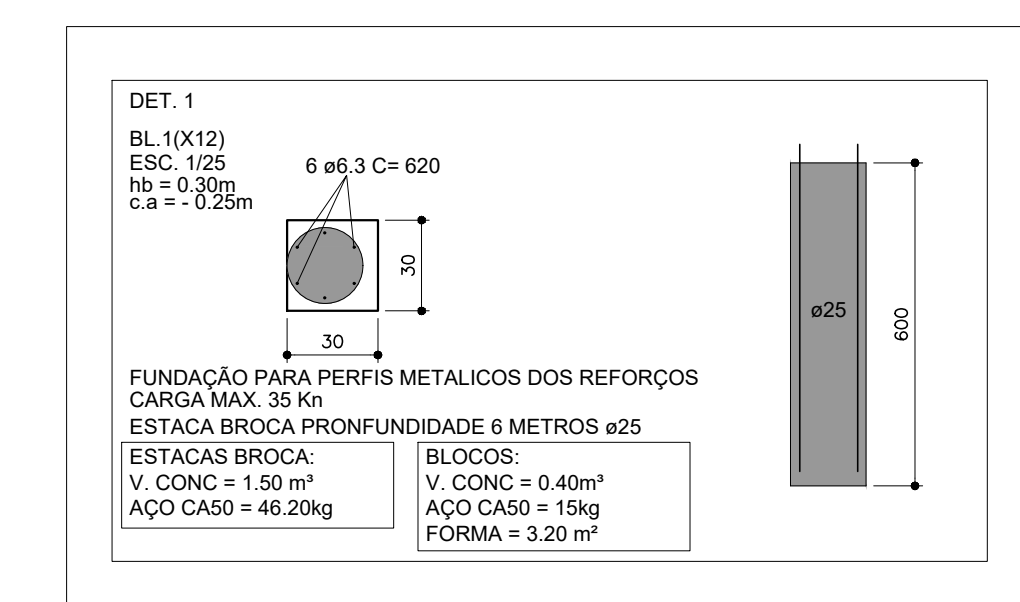

NOTAS:
1-) MEDIDAS EM MILIMETROS NÍVEIS EM METROS
2-) AÇO ESTRUTURAL
AÇO DOBRADO CF-26
AÇO LAMINADO ASTM-36
3-) ELETRODOS PARA SOLDA MANUAL E70XX

VERIFICAR MEDIDAS NA OBRA

NOTAS

1. CONFERIR MEDIDAS NO LOCAL
- 2.
- 3.
- 4.
- 5.
- 6.

REV.	DESCRIÇÃO	RESPONSÁVEL	DATA
AS BUILT			
REV. 02	REVISÃO DAS LAJES - ÁREA TÉCNICA PARA ALOCAÇÃO DO AR COND.		10/11/2017
REV. 01	REVISÃO NO LAYOUT - SOLICITADO PELA SECRETARIA DO ESTADO		01/09/2017
	EMISSÃO INICIAL		

Logo: **arquitetón** ASSOCIADOS

Projeto: **SECRETARIA DO ESTADO SAO PAULO**

Secretaria de Estado da Saúde

HOSP. ESTADUAL MANOEL DE ABREU
R. Salvador Filardi, 6-88 - Via Rocha, Bauru - SP

GRUPO TÉCNICO DE EDIFICAÇÕES
PROJETO BÁSICO - SAGDE METAL - METÁLICA

COBERTURA METÁLICA

105-MET-105


Arq. AICHEMAR DIZIOLI FERNANDES
Proj. CAVILO CHINGOTE

105-HMA-SMT-MET-ROD.DWG
15/09/2017