


CORTE - COBERTURA METÁLICA 2° PAV
ESC 1:50

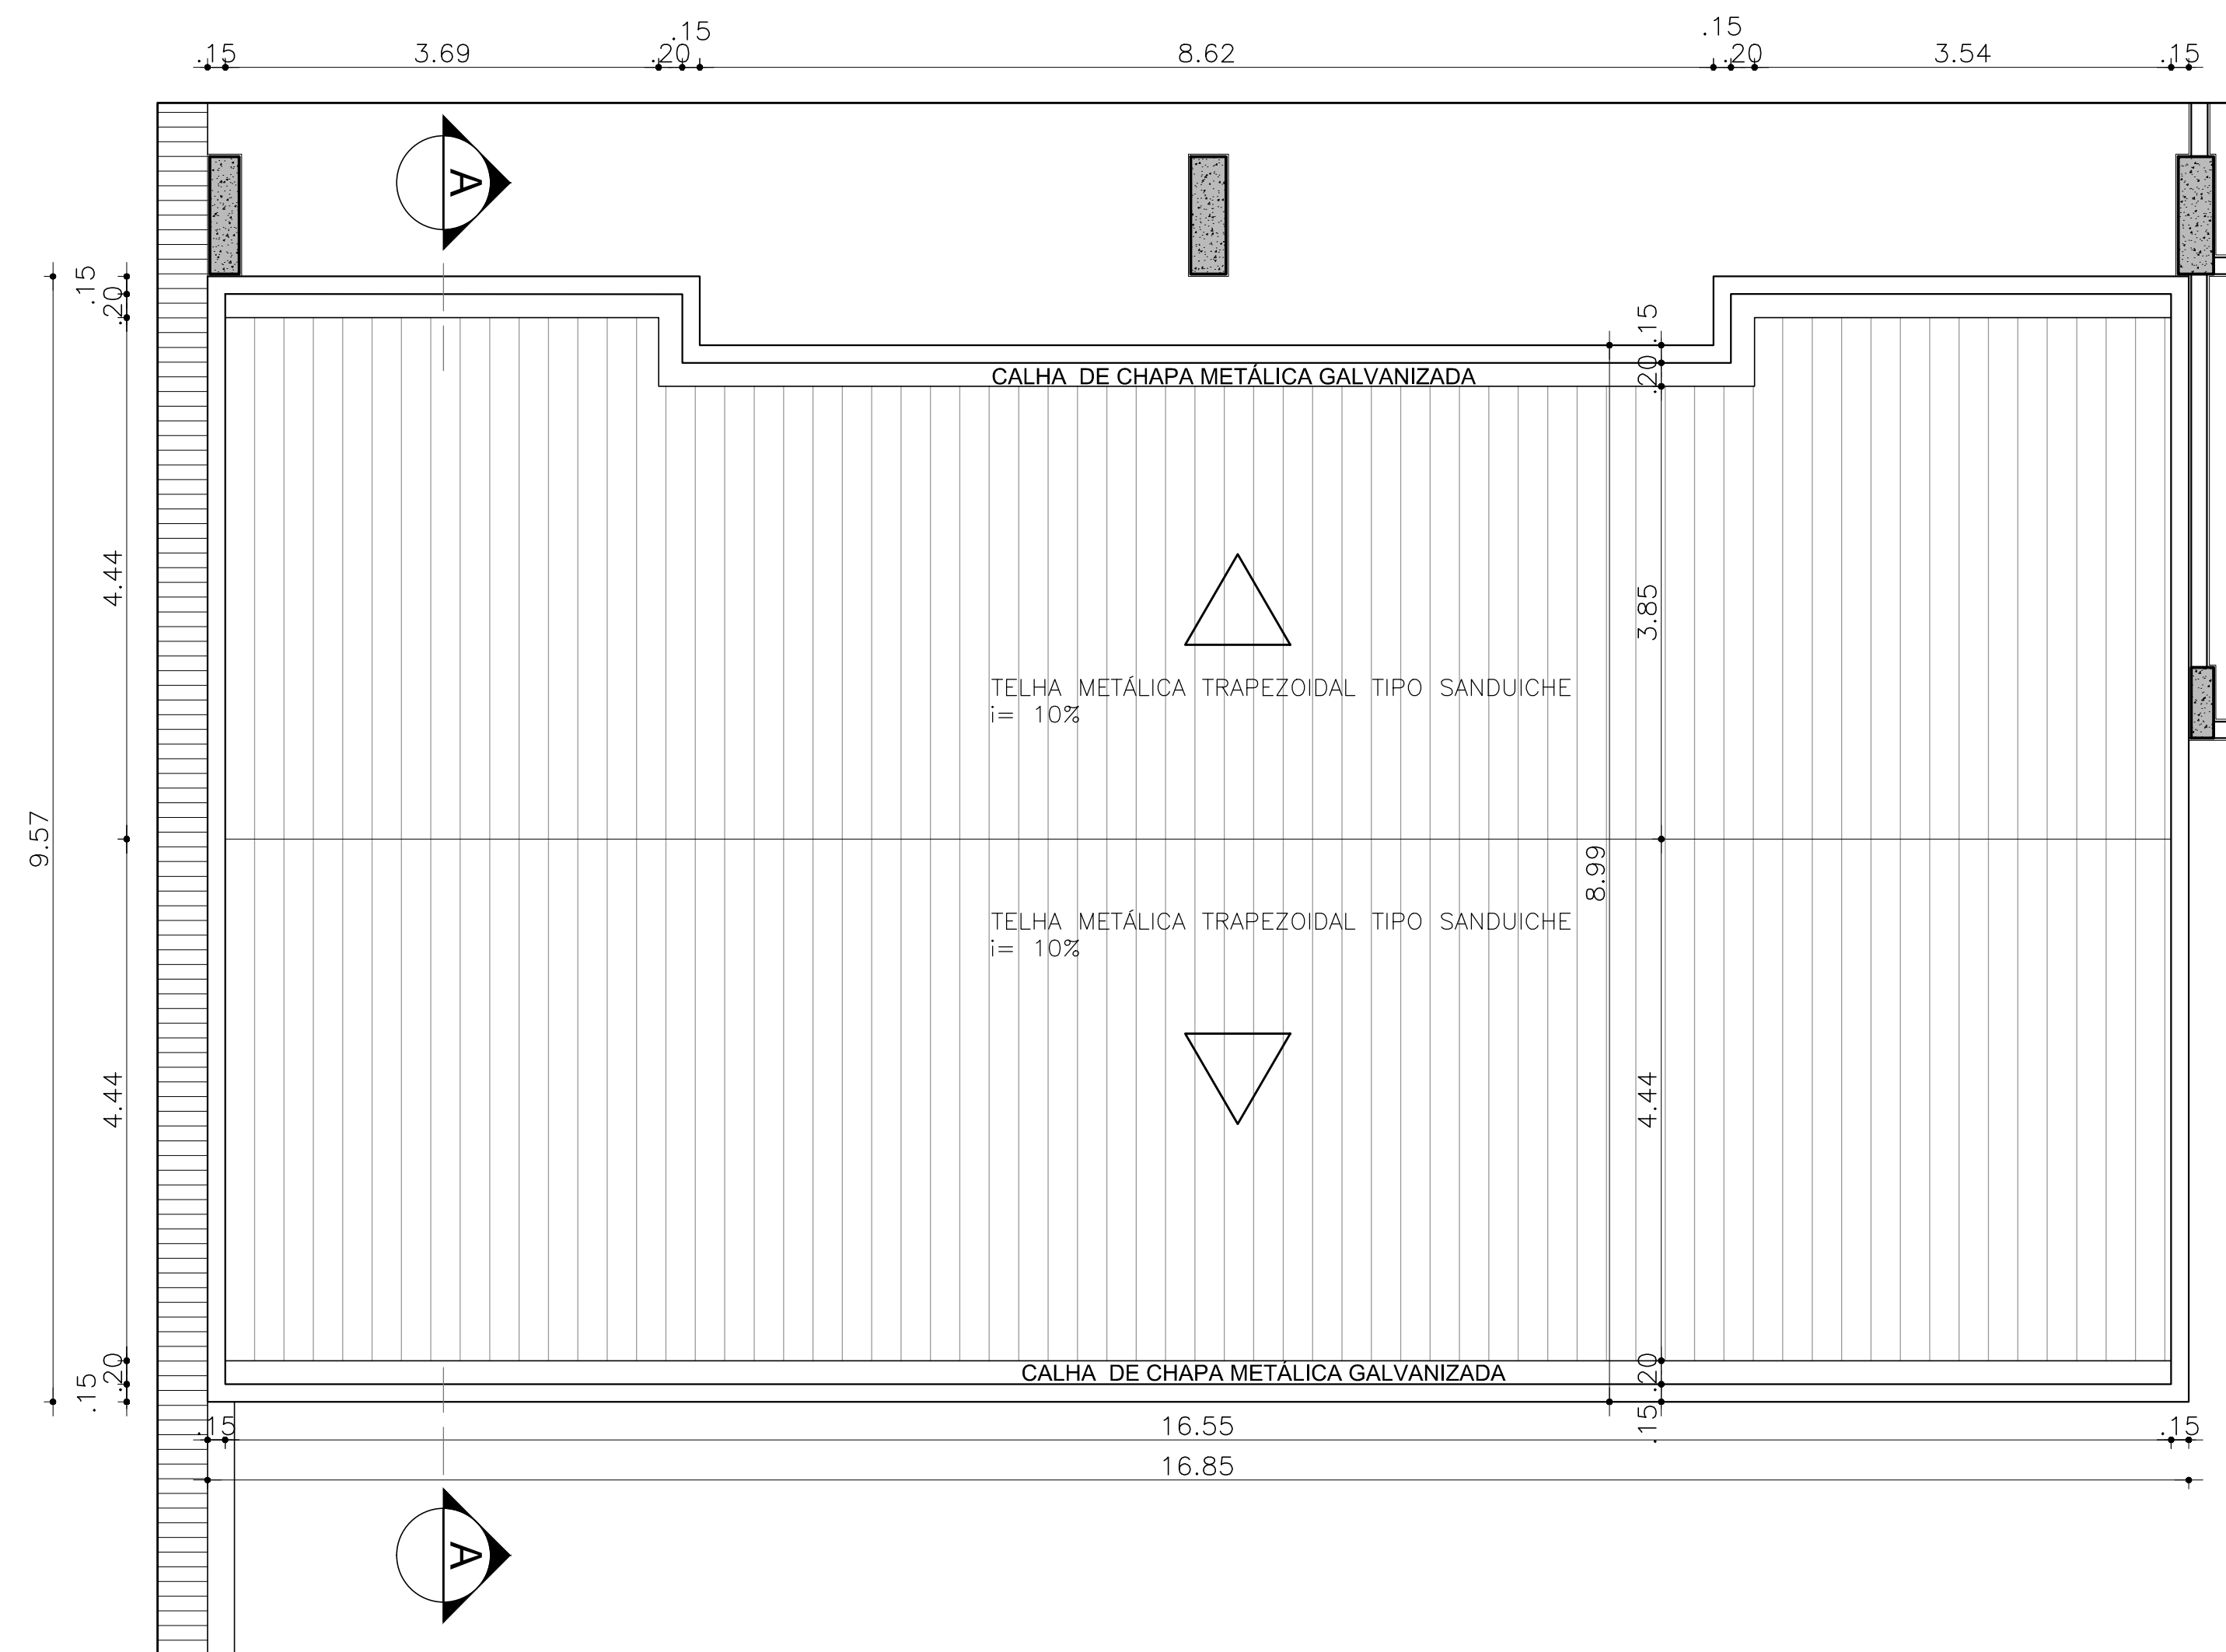

PLANTA - COBERTURA METÁLICA 2° PAV
ESC 1:50

AS BUILT		
00 EMISSÃO INICIAL		JUN/2015
REV. DESCRIÇÃO	RESPONSÁVEL	DATA

PROJETO EXECUTIVO



Secretaria de Estado da Saúde



HOSPITAL DE BEBEDOURO
AVENIDA AMÉLIA BERNARDINO CUTRALE - BEBEDOURO - SP
REFERÊNCIA: BLOCO 01 - DETALHES

DETALHAMENTO COBERTURA 2° PAV

Av. Dr. Enéas Corvalho de Aguiar, n.º 188, 3º andar
São Paulo-SP Cep: 05403-000
Tel. (11) 3066-8420 Fax (11) 3066-8482

ÁREA: H-000
SALA: 1:50
DATA: JUNHO/2015
ARQUIVO: HB_BLO1_EXE_ARQ_900_DET_COB_REV00-R04

DIRETOR DO C.T.E.
Arg. ADHEMAR DIZIOLI FERNANDES
NÚMERO DO PROJETO
Arg. CÂMLIO CHINGOTTE

RESPONSÁVEL PELO PROJETO
Arg. M. CRISTINA GOMES JOTTEN