


RUA RUBÉNS ARRUDA

RUA SILVÉRIO SÃO JOÃO

RUA ANTÔNIO ZUIANI

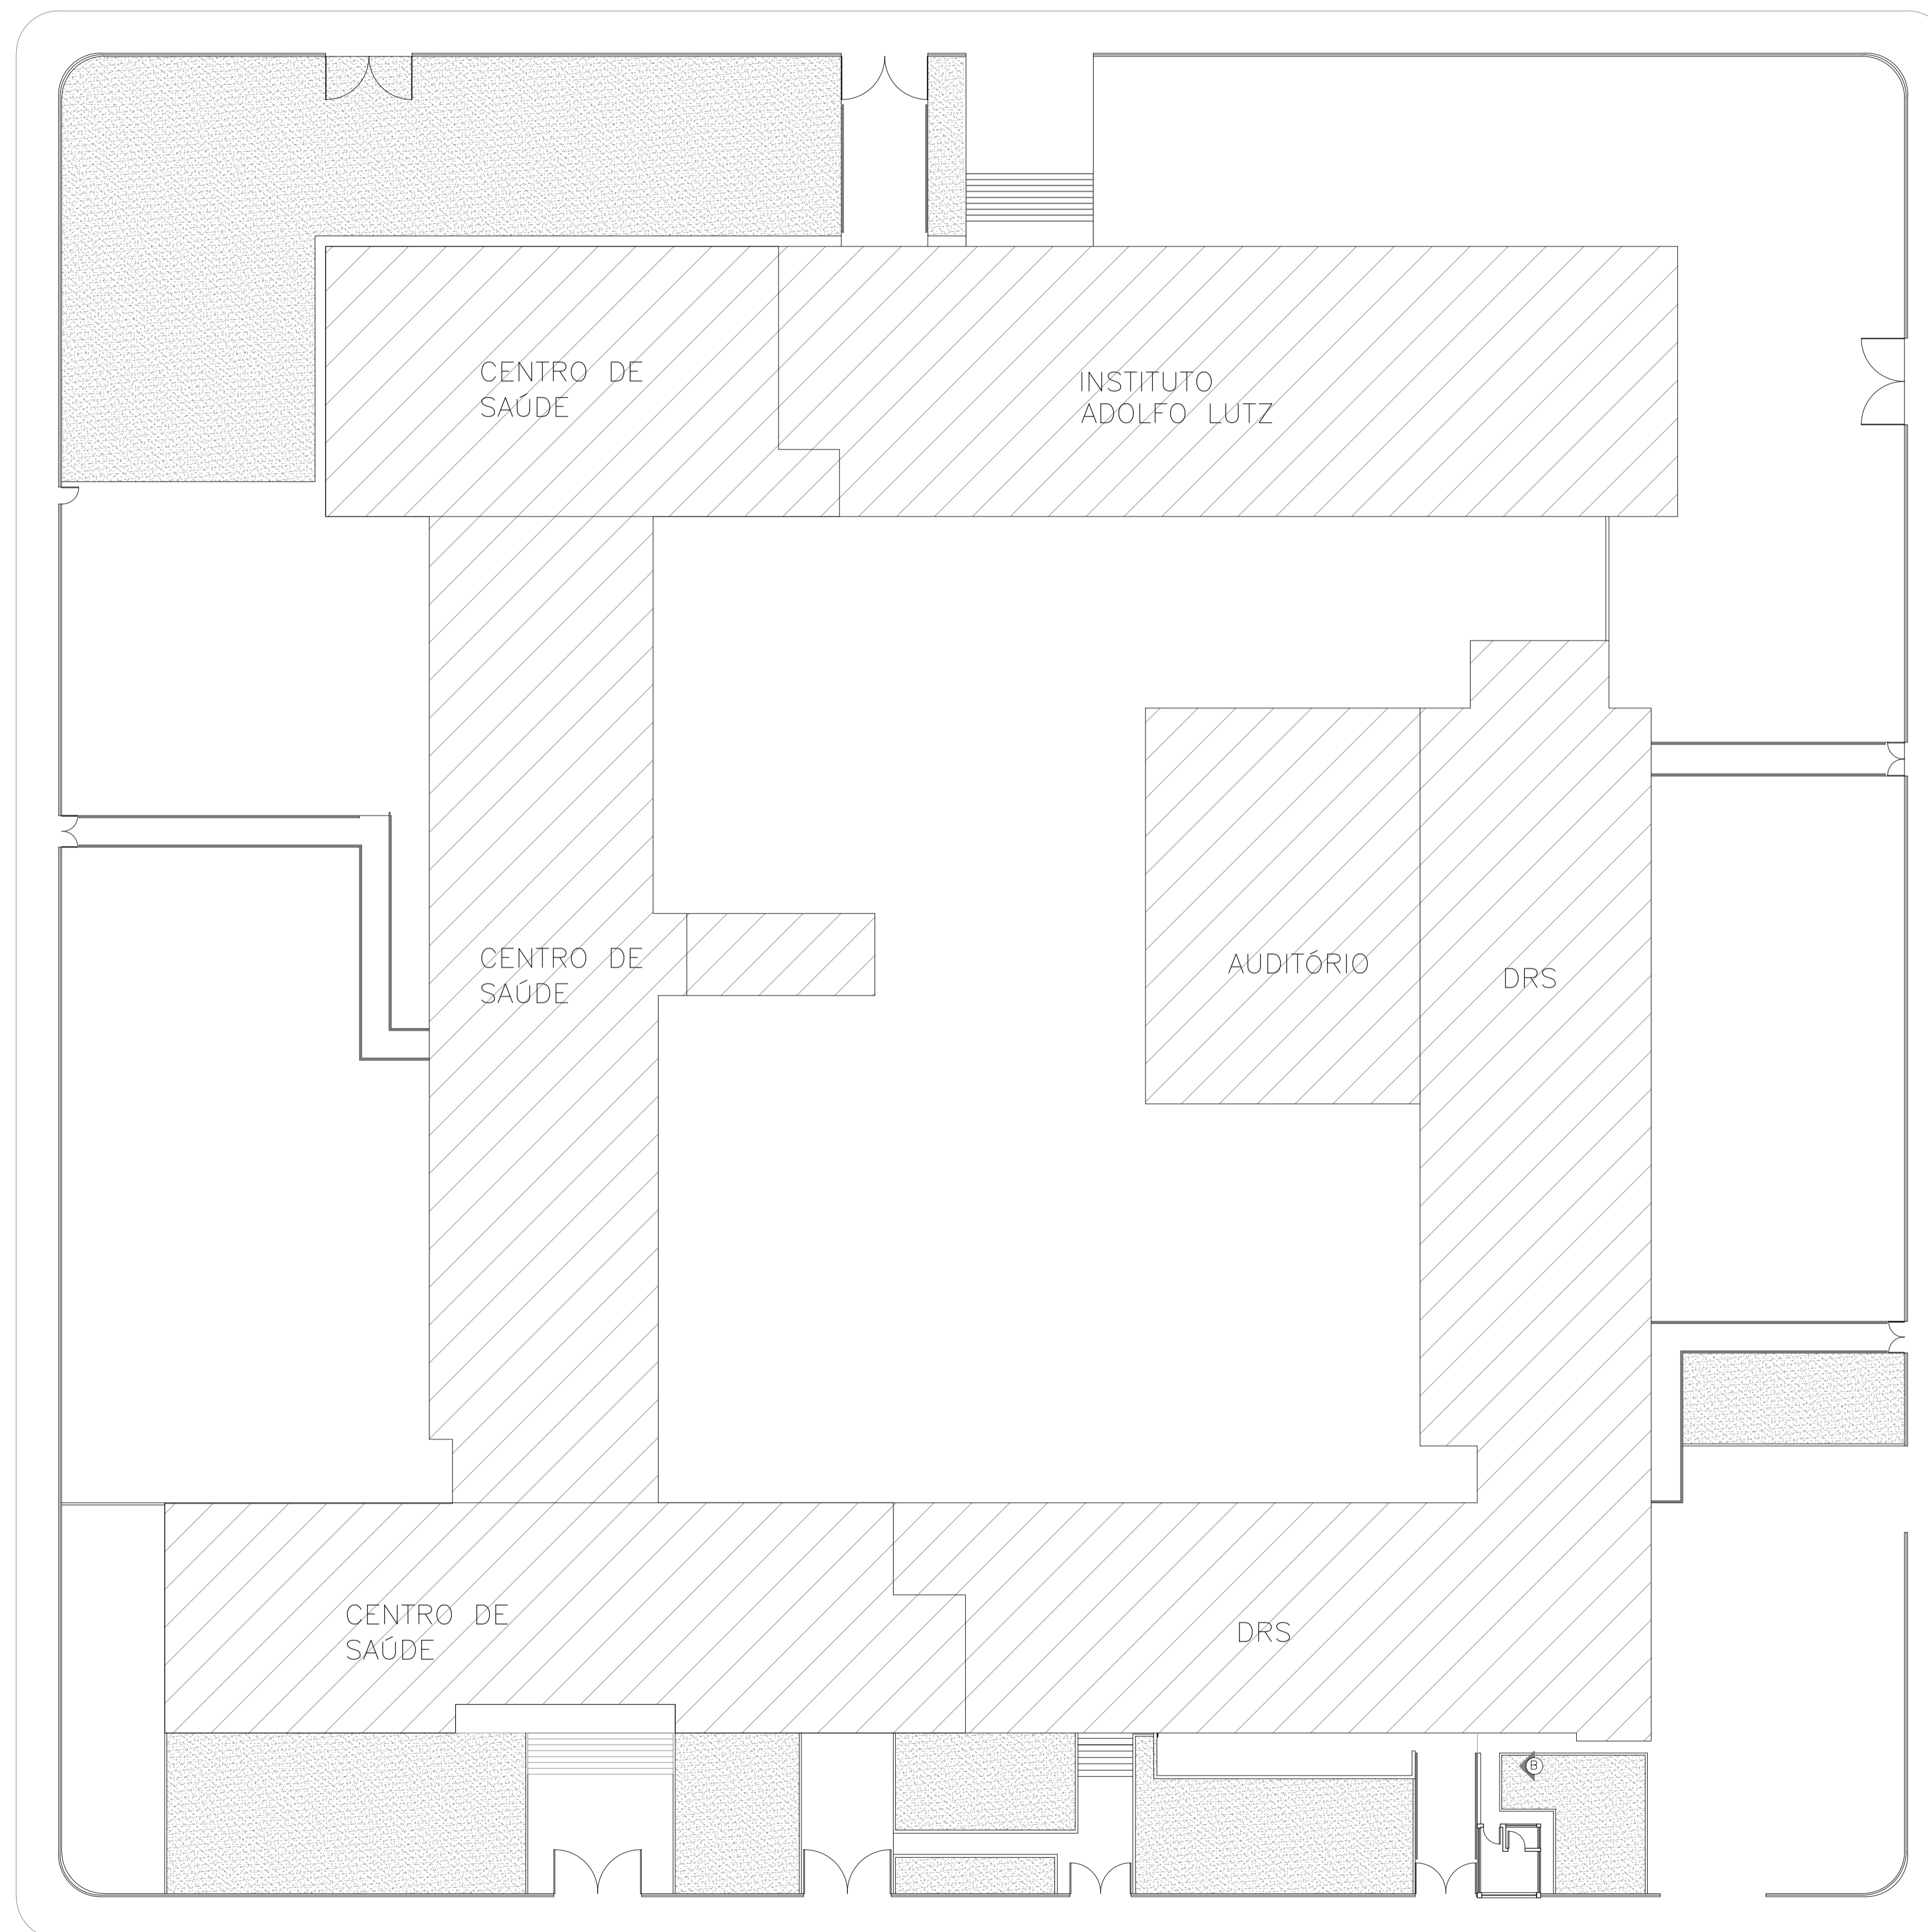

PLANTA
IMPLANTAÇÃO
ESCALA 1/200

RUA QUINTINO BOCAIUVA

ACABAMENTO				
PISO - ○		PAREDE - △		TETO - □
2	BORRACHA	1	ALVENARIA	1 LAJE
3	CERÂMICA	2	AZULEJO	2 FORRO
4	MIRACEMA	3	DRY WALL	
5	ELEVADO	4	DIVISÓRIA	
6	CONCRETO			

QUADRO DE ÁREAS						
PRÉDIO	INFERIOR	TÉRREO	1º PAV.	2º PAV.	CX' ÁGUA	TOTAL GERAL
GRS ADM.	-	702,41	1.180,75	427,62	45,37	
CENTRO DE SAÚDE	398,98	1.181,73	-	-	-	
ADOLFO LUTZ	296,08	819,71	819,71	181,41	-	
AUDITÓRIO	-	243,75	84,50	-	-	
TOTAL	695,04	2.947,60	2.084,96	609,03	45,37	6.382,00

PROJETO COMPLETO
IMPLANTAÇÃO

FOLHA:
01/08

REFERENCIA: LEVANTAMENTO DE ÁREAS CONSTRUÍDAS

PROPRIETARIO: INSTITUTO ADOLFO LUTZ, DRS BAURU

DENOMINAÇÃO: INSTITUTO ADOLFO LUTZ


LOCAL: EENDEREÇO: RUA QUINTINO DE BOCAIUVA

BAIRRO: CENTRO

MUNICIPIO: CENTRO - S.P.

ESCALA: INDICADA

SITUAÇÃO(sem escala)

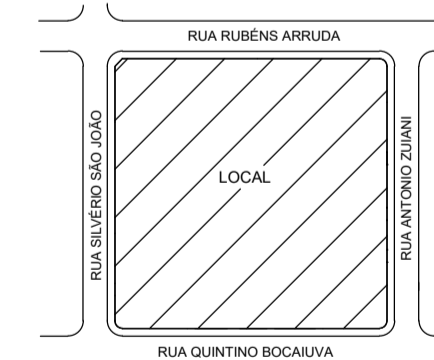

PROPRIETÁRIO/RESPONSÁVEL PELO USO:
INSTITUTO ADOLFO LUTZ, DRS BAURU

QUADRO DE ÁREAS

VER QUADRO ACIMA

RESPONSÁVEL TÉCNICO
ARGO* OTHON FERNANDES DE OLIVEIRA E SILVA JR.
CAU - A85055-1