


PLANTA
CENTRO DE SAÚDE
TÉRREO
ESCALA 1/125

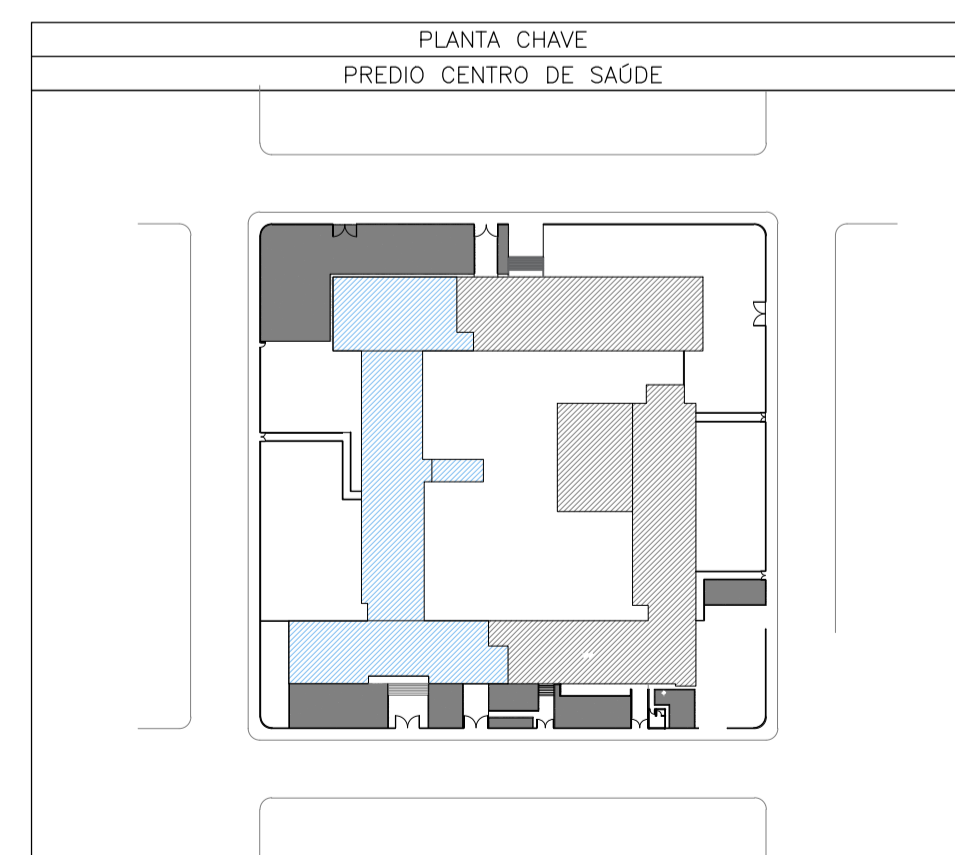

PROJETO COMPLETO PLANTA TERREO		FOLHA: 06/08
REFERENCIA:	LEVANTAMENTO DE AREAS CONSTRUIDAS	
PROPRIETARIO:	INSTITUTO ADOLFO LUTZ, DRS BAURU	
DENOMINAÇÃO:	INSTITUTO ADOLFO LUTZ	
LOCAL:	EENDEREÇO: RUA QUINTINO DE BOCAIUA	
BAIRRO:	CENTRO	
MUNICIPIO:	CENTRO - S.P.	ESCALA: INDICADA
SITUAÇÃO(sem escala)	VER FOLHA 01/08	
QUADRO DE ÁREAS	VER FOLHA 01/08	
		PROPRIETÁRIO/RESPONSÁVEL PELO USO: INSTITUTO ADOLFO LUTZ, DRS BAURU
		RESPONSÁVEL TÉCNICO: ARG* OTHON FERNANDES DE OLIVEIRA E SILVA JR. CAU - A85055-1