




CORTE B-B
CENTRO DE SAÚDE
ESCALA 1/100

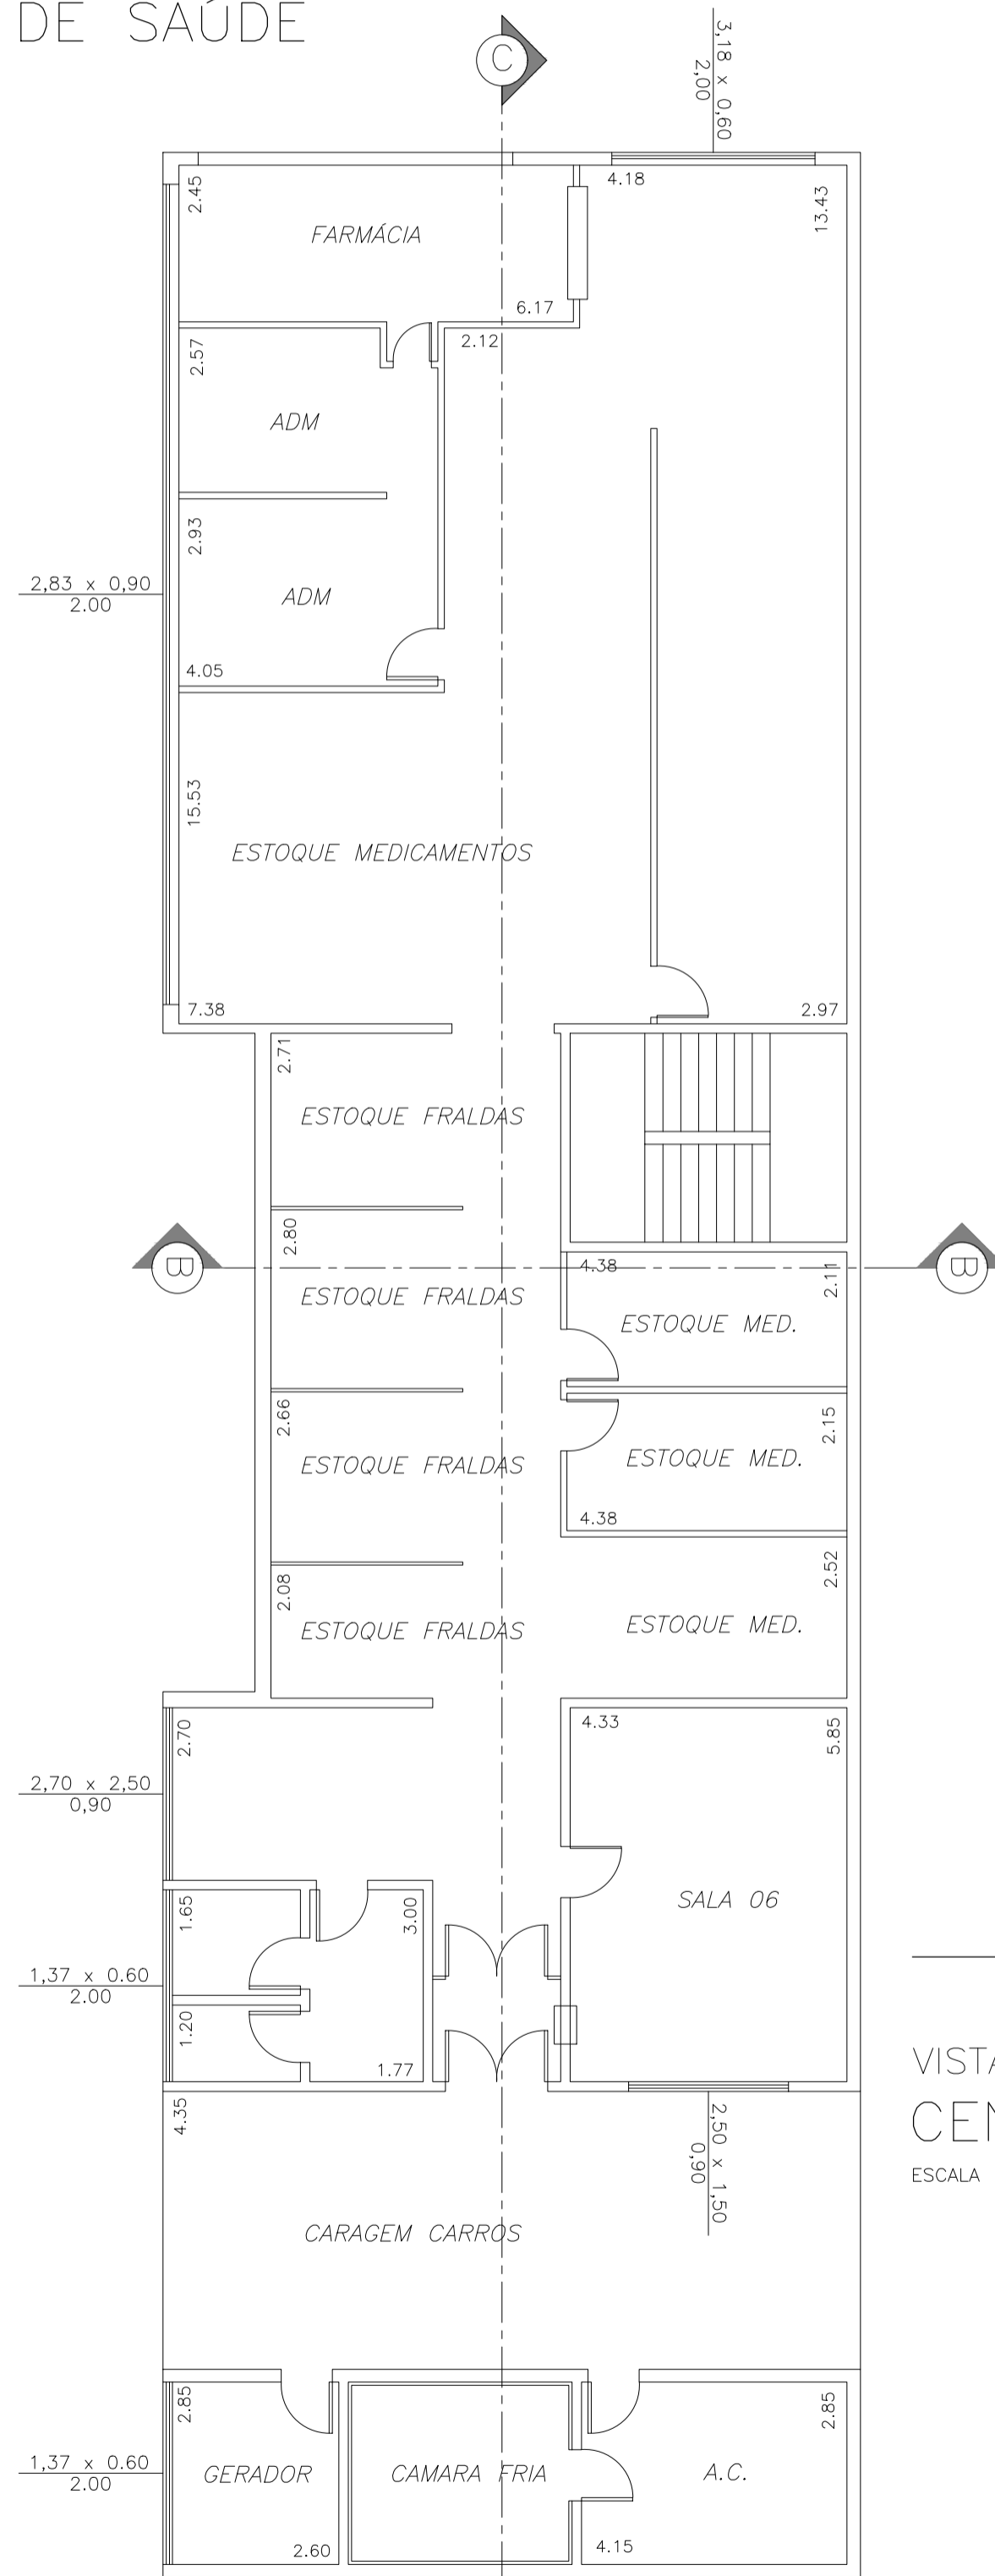

PLANTA
CENTRO DE SAÚDE -
INFERIOR
ESCALA 1/100

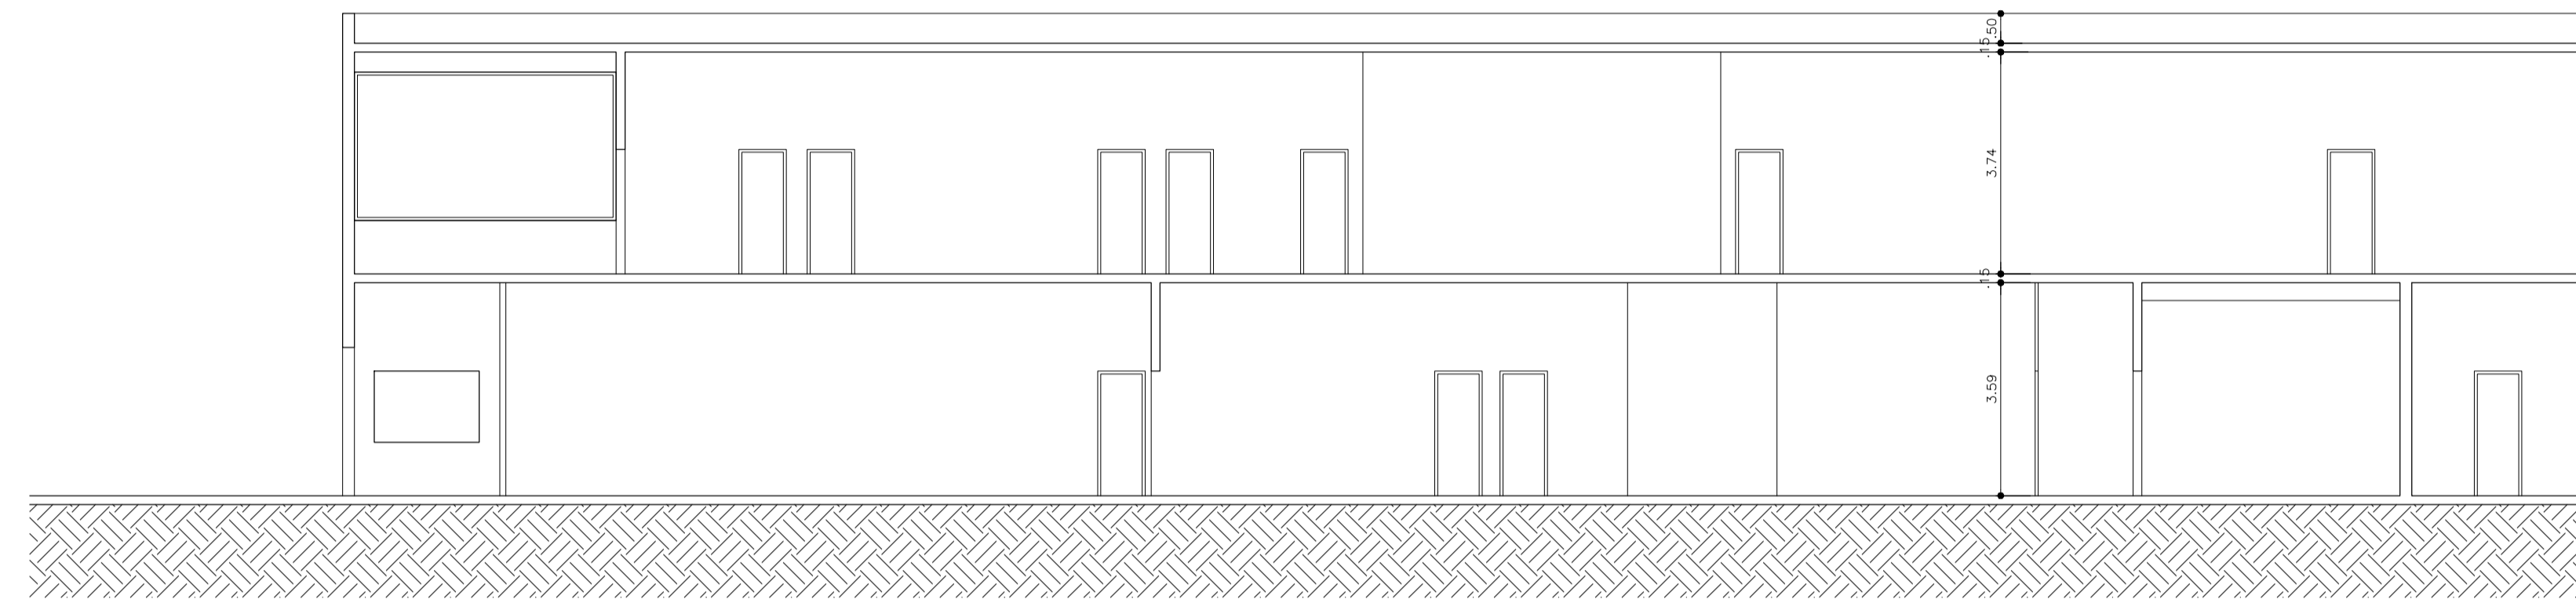

CORTE A-A
CENTRO DE SAÚDE
ESCALA 1/100

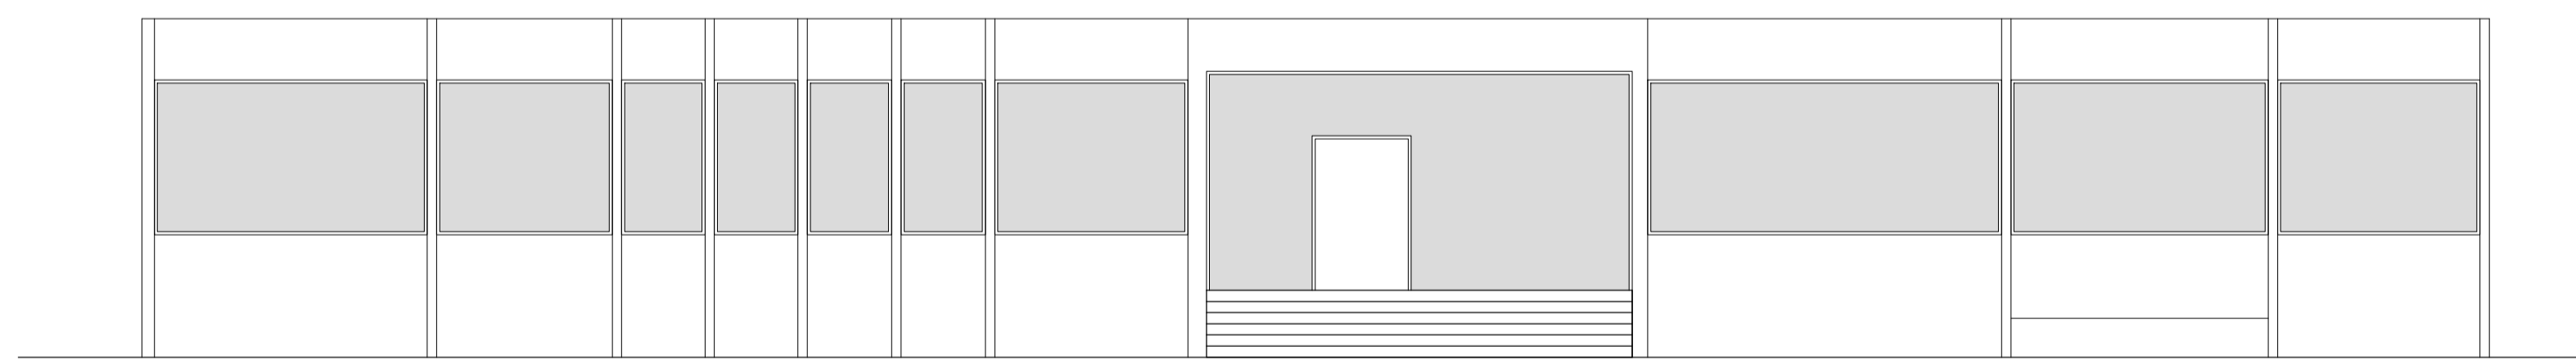

VISTA
CENTRO DE SAÚDE
ESCALA 1/100

PROJETO COMPLETO PLANTA INFERIOR - CORTE A-A CORTE B-B E VISTA		FOLHA: 07/08
REFERENCIA:	LEVANTAMENTO DE AREAS CONSTRUIDAS	
PROPRIETARIO:	INSTITUTO ADOLFO LUTZ, DRS BAURU	
DENOMINAÇÃO:	INSTITUTO ADOLFO LUTZ	
LOCAL:	EENDEREÇO: RUA QUINTINO DE BOCAIUVA	
BAIRRO:	CENTRO	
MUNICIPIO:	CENTRO - S.P.	ESCALA: INDICADA
SITUAÇÃO(sem escala)	VER FOLHA 01/08	
QUADRO DE ÁREAS	VER FOLHA 01/08	
		PROPRIETÁRIO/RESPONSÁVEL PELO USO: INSTITUTO ADOLFO LUTZ, DRS BAURU
		RESPONSÁVEL TÉCNICO: ARGº OTHON FERNANDES DE OLIVEIRA E SILVA JR. CAU - A85055-1