




PLANTA DE LOCALIZAÇÃO

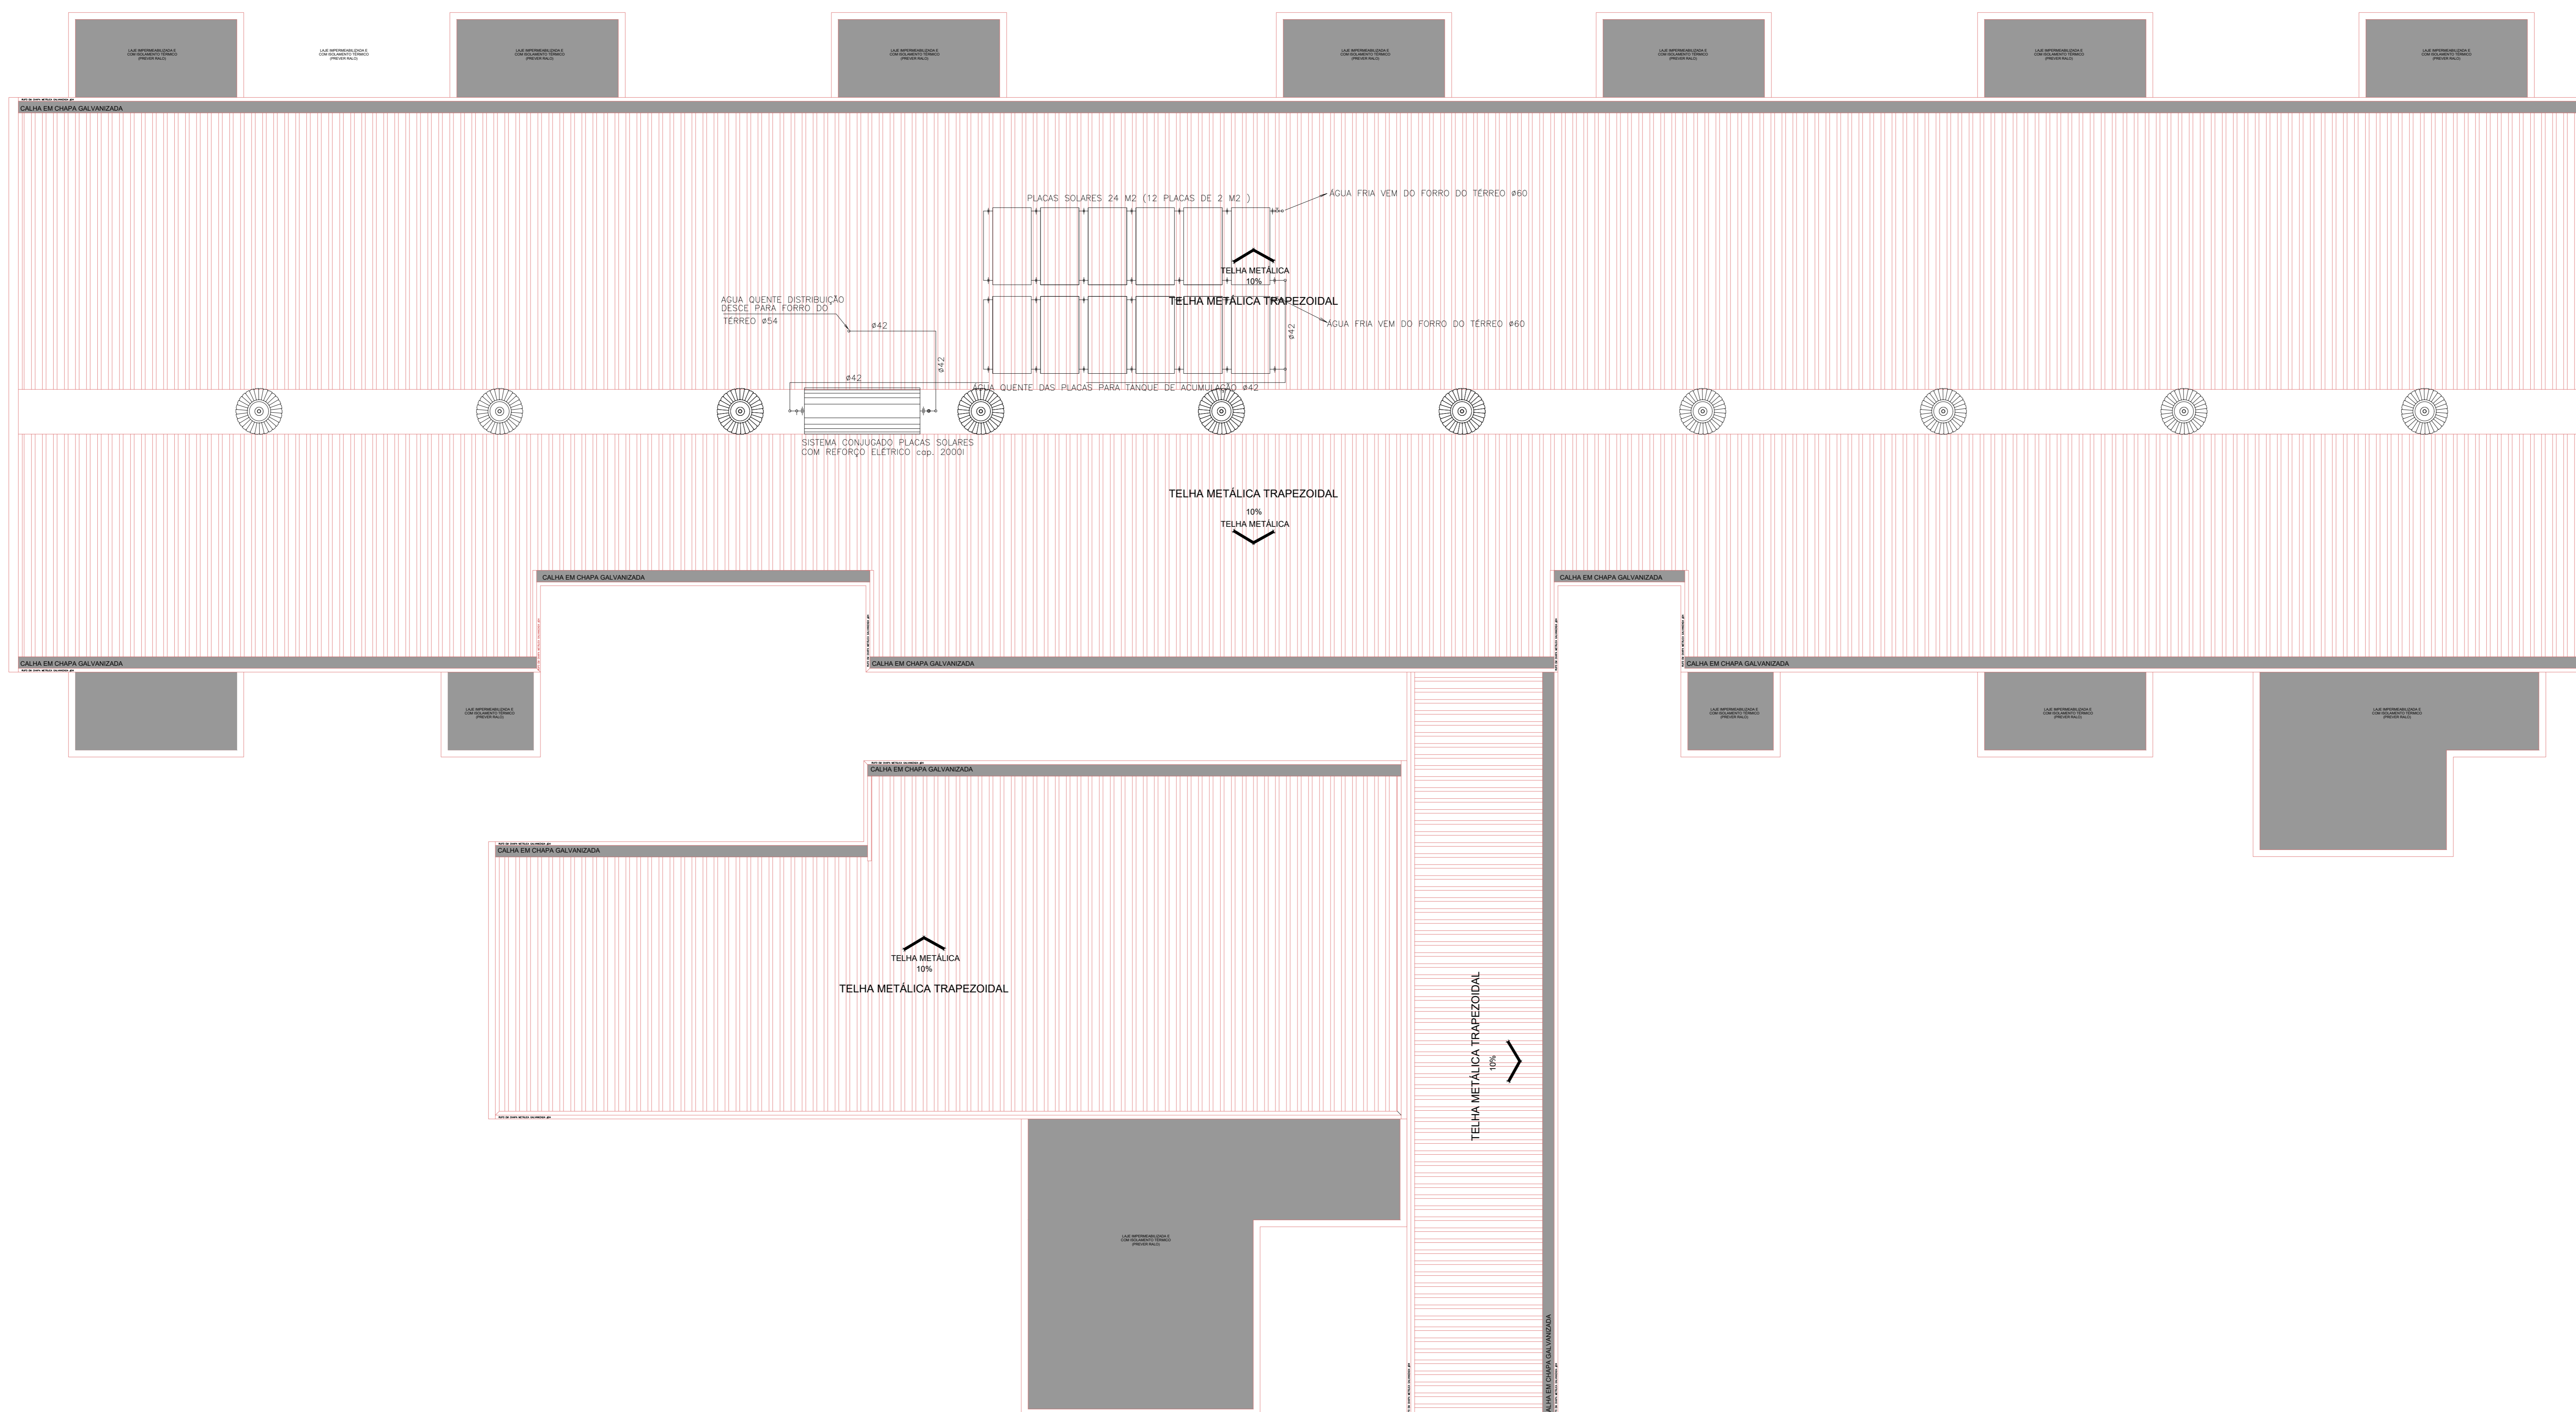

LEGENDA

- TUBULAÇÃO DE VENTILAÇÃO EM PVC JUNTA ELÁSTICA SERIE R
- AF-AQ TUBULAÇÃO DE ÁGUA FRIA EM PVC SOLDÁVEL PARA AQUECEDOR SOLAR
- TUBULAÇÃO DE ÁGUA QUENTE EM COBRE SOLDÁVEL CLASSE E
- TUBULAÇÃO DE COMBATE A INCÊNDIO EM FERRO GALVANIZADO ROSCO
- TUBULAÇÃO DE ÁGUA FRIA EM PVC SOLDÁVEL
- TUBULAÇÃO DE ESGOTO SANITÁRIO EM PVC JUNTA ELÁSTICA SERIE R
- TUBULAÇÃO DE ÁGUAS PLUVIAIS EM PVC JUNTA ELÁSTICA SERIE R
- REGISTRO DE GAVETA EM BRONZE E LATÃO
- CAIXA DE INSPEÇÃO PARA ESGOTO EM ALVENARIA COM TAMPA E BASE DE CONCRETO
- CAIXA DE PASSAGEM PARA ÁGUAS PLUVIAIS EM ALVENARIA COM TAMPA E BASE DE CONCRETO
- CONDUTOR DE ÁGUAS PLUVIAIS EM PVC
- CAIXA SIFONADA COM CAIXILHO E GRELHA CROMADA EM PVC
- COLUNA DE VENTILAÇÃO EM PVC
- COLUNA DE ÁGUA FRIA EM PVC SOLDÁVEL
- COLUNA DE ÁGUA QUENTE EM COBRE SOLDÁVEL CLASSE E

NOTAS

1. CONFERRIR MEDIDAS NO LOCAL
- 2.
- 3.
- 4.
- 5.
- 6.

AS BUILT			
EMISSÃO INICIAL			
REV. 1	DESCRIÇÃO	RESPONSÁVEL	DATA



**SECRETARIA DE ESTADO DA SAÚDE**  
**GOVERNO DO ESTADO DE SÃO PAULO**  
 HOSP. ESTADUAL MANOEL DE ABREU  
 R. Salvador Flandi, 6-88 - Vila Rocha, Bauru - SP  
 PROJETO BÁSICO - HIDRÁULICA  
 UNIDADE-2-SND-REFETÓRIO - ESGOTO APLUVIAL  
 PLANTA DE COBERTURA  
 HMA-BA-HI-20 | 02/03  
 20/08/2017  
 H. MANOEL DE ABREU UNIDADE 01 DWG