


QUADRO DE ESQUADRIAS - UNIDADE 2			
CAXILHO	DIMENSÕES (LxA)	ÁREA (M2)	FERRAGEM/VIDRO
JAD1	1,20 x 0,70	0,84	MAXIM-AR - VIDRO TRANSPARENTE LISO 6mm
JAD2	1,50 x 0,70	1,05	MAXIM-AR - VIDRO TRANSPARENTE LISO 6mm
JAD3	1,70 x 1,05	1,79	MAXIM-AR - VIDRO TRANSPARENTE LISO 6mm
JAD4	3,40 x 1,05	3,57	MAXIM-AR - VIDRO TRANSPARENTE LISO 6mm
JAD5	1,50 x 1,05	1,58	MAXIM-AR - VIDRO TRANSPARENTE LISO 6mm
JAD6	2,25 x 1,05	2,36	MAXIM-AR - VIDRO TRANSPARENTE LISO 6mm
JAD7	1,87 x 1,05	1,96	MAXIM-AR - VIDRO TRANSPARENTE LISO 6mm
JAD8	2,10 x 1,05	2,21	MAXIM-AR - VIDRO TRANSPARENTE LISO 6mm
JAD9	1,30 x 1,05	1,37	MAXIM-AR - VIDRO TRANSPARENTE LISO 6mm
JAD10	2,20 x 0,70	1,54	MAXIM-AR - VIDRO TRANSPARENTE LISO 6mm
JAD11	1,80 x 1,05	1,89	MAXIM-AR - VIDRO TRANSPARENTE LISO 6mm
JAD12	1,40 x 1,05	1,47	MAXIM-AR - VIDRO TRANSPARENTE LISO 6mm
JAD13	0,95 x 1,05	1,00	MAXIM-AR - VIDRO TRANSPARENTE LISO 6mm

QUADRO DE PORTAS - UNIDADE 2		
PORTA	DIMENSÕES (LxA)	ÁREA (M2)
PMO1	1,10 x 2,10	2,31
PMO2	0,80 x 2,10	1,68
PMO3	0,90 x 2,10	1,89
PMO4	1,74 x 2,10	3,65



PLANTA DE LOCALIZAÇÃO

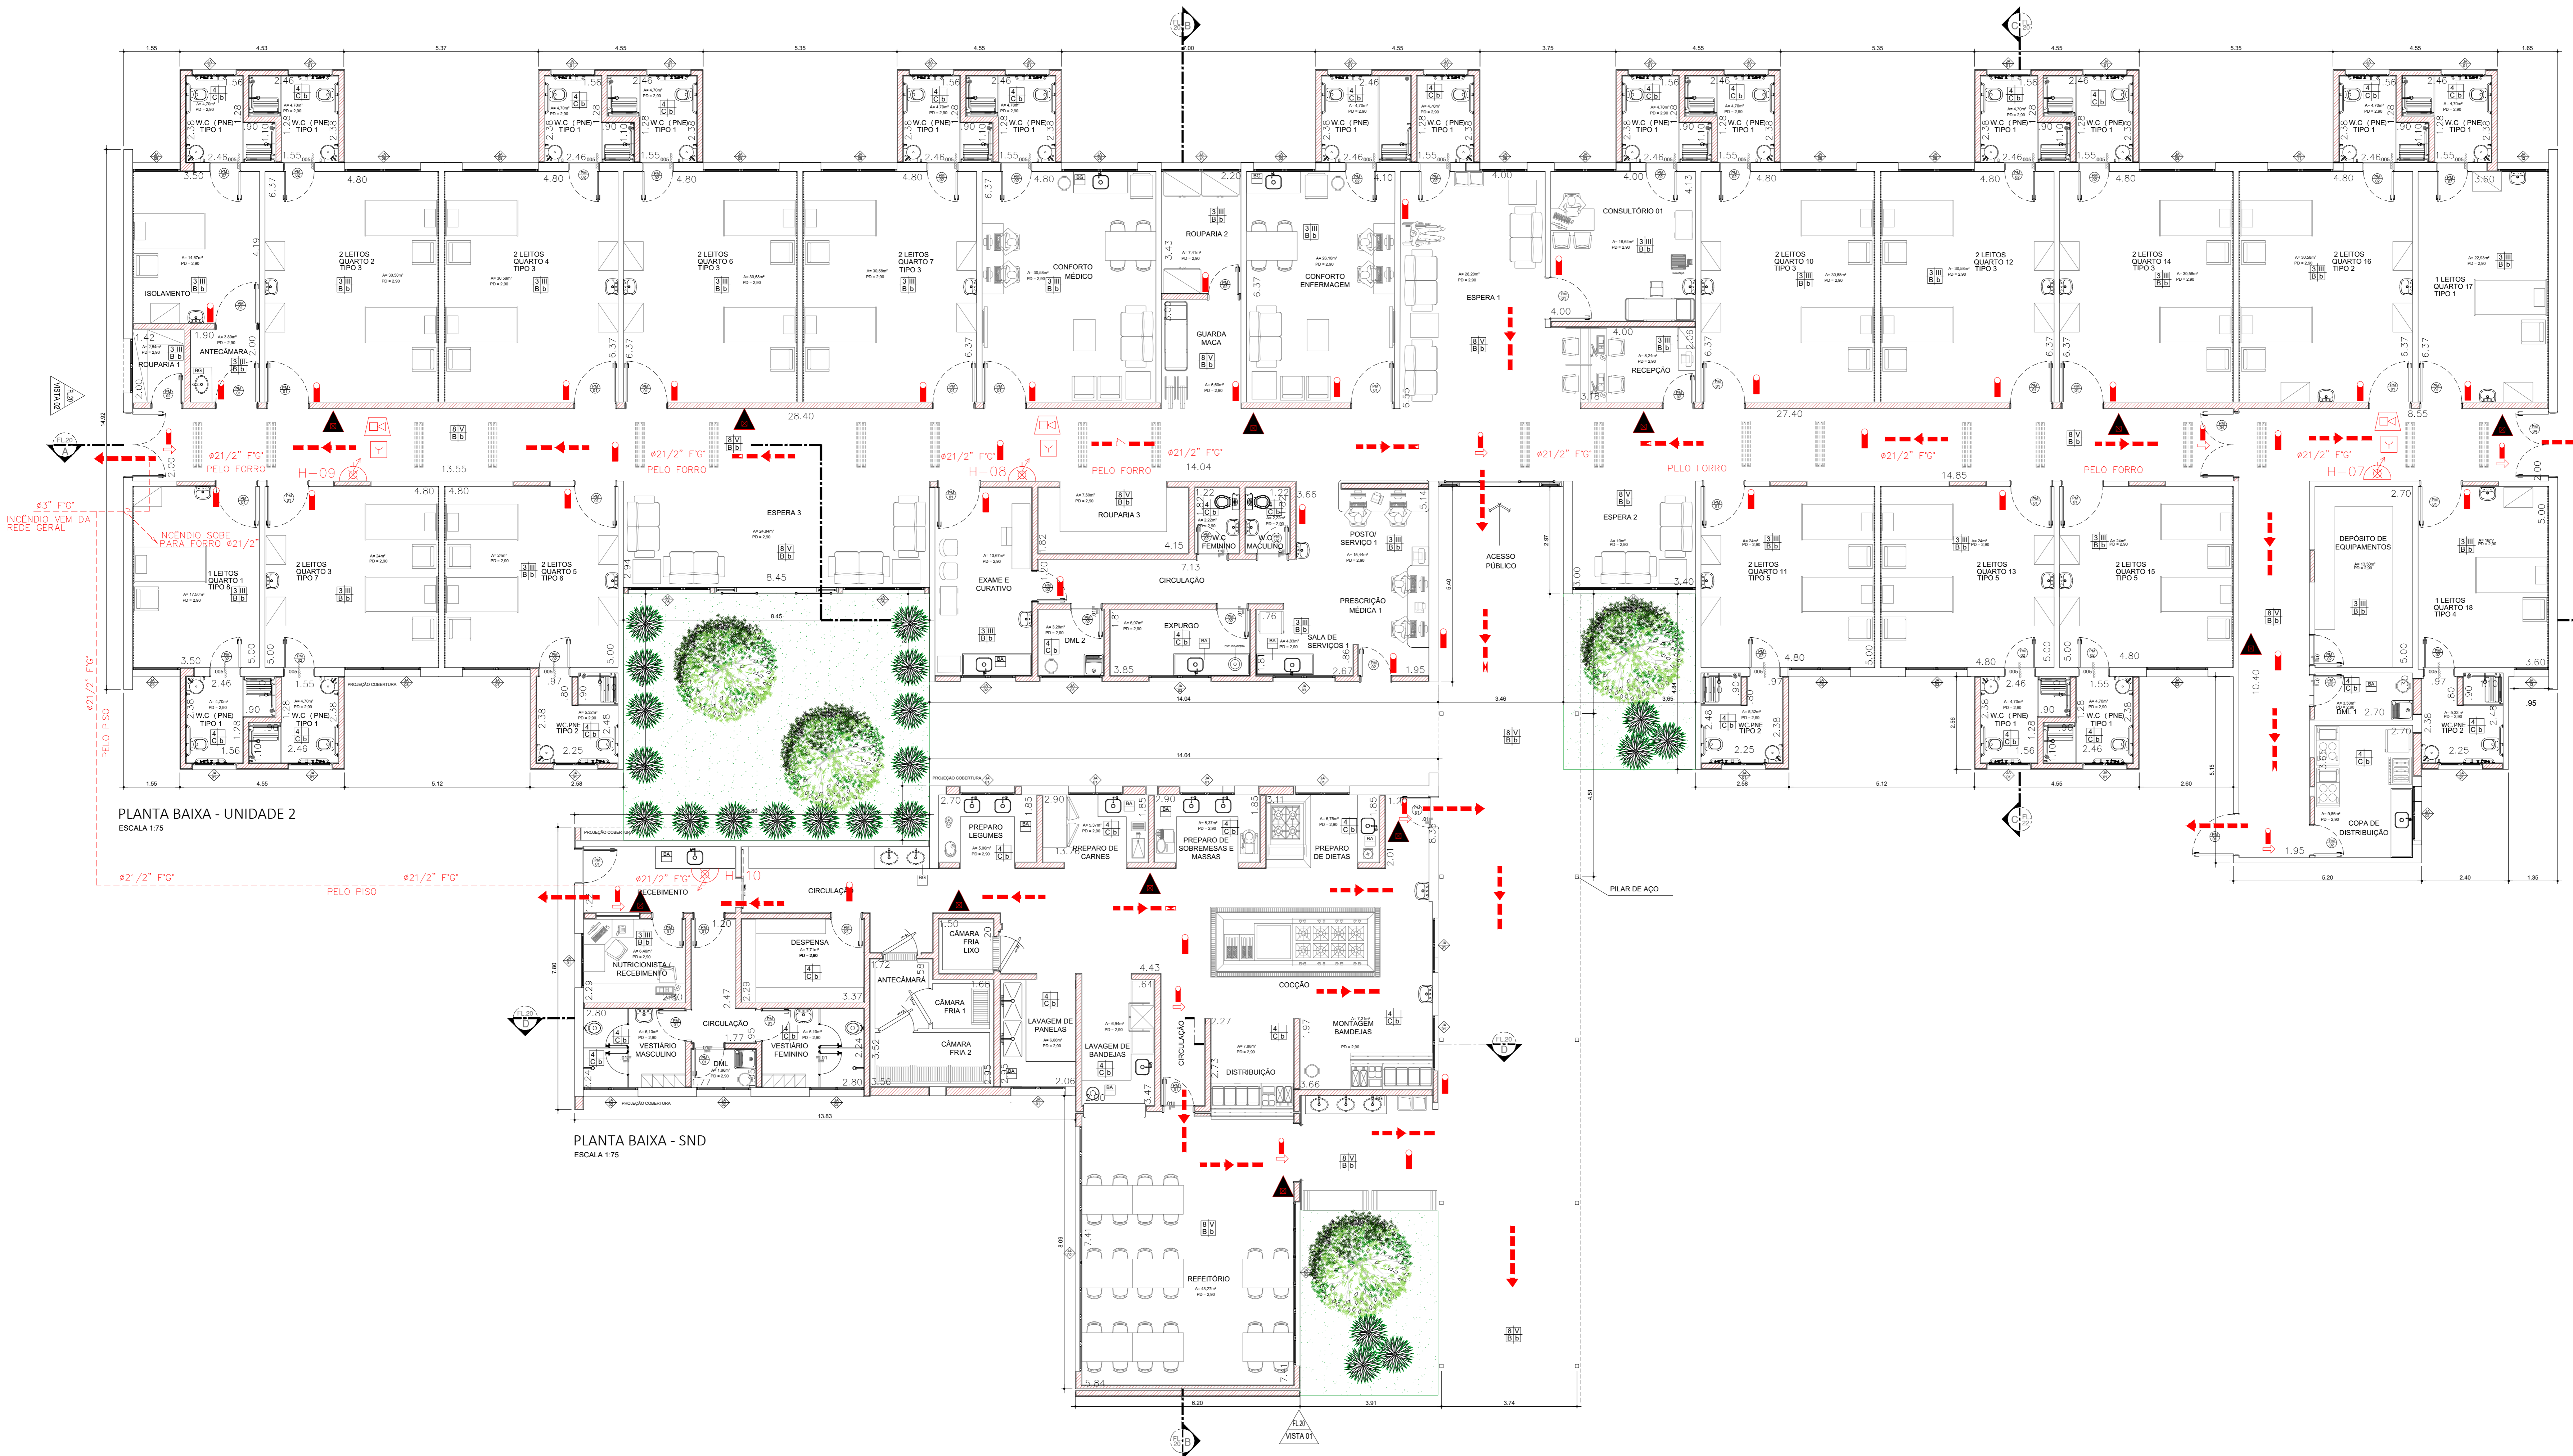

- LEGENDA
- BANCADELA DE AÇO INOX
 - BANCADELA DE GRANITO
 - EXAUSTÃO MECÂNICA (A MELHOR POSIÇÃO DE INSTALAÇÃO DEVE SER DEFINIDA PELO FORNECEDOR)

INDICAÇÃO DE ACABAMENTO

- ALVENARIA A CONSTRUIR
- ALVENARIA A MANTER
- A DEMOLIR
- PROTEÇÃO DE PAREDE (MDF COM FORMICA)

TABELA DE ACABAMENTOS

- PISO
- PISO DE CONCRETO ARMADO DESPESADO
 - PISO DE BORDACHA PRISADO EM PLACAS 60 cm x 60 cm, COM 3,5 mm DE ESPESURA E CAPACIDADE DE ANCRAGEM DO SOLO ALTA RESISTÊNCIA A CORROSÃO, RESISTÊNCIA A ALCALIS E ÁCIDOS, RESISTÊNCIA BIOLÓGICA, NÃO SUSTENTANDO O DESENVOLVIMENTO DE FUNGOS, RES. FLUOROSCÓPICA, GAS OU ENLARGAR NA COZINHA
 - MANTA INÚNICA FLEXÍVEL COM ESPESURA DE 2,0 mm, PARA TRAFEGO INTENSO, JUNTAS TRATADAS COM SOLDA EM PVC
 - PISO CERÂMICO, PLACAS 30 x 30 cm
 - GRANITO POLIDO CINZA ANDARAÍTA - PLACAS DE 100 x 100 cm
 - PISO INTERTRAVADO DE CONCRETO
 - IMPERMEABILIZAÇÃO SOBRE LAJE DE CONCRETO
 - PISO GRAN SEGATO EM PLACAS 60 cm x 60 cm, COM 3 mm DE ESPESURA - ELEVADA RESISTÊNCIA AO DESGASTE, COMPRESSÃO E FLEXAÇÃO - REF. 0508-VERDE

RODAPÊ

- RODAPÊ EM CIMENTADO NIVELADO E QUEIMADO
- RODAPÊ DO MESMO MATERIAL DO PISO, 2,10" DE ALTURA
- RODAPÊ INÚNICO BOLEADO TIPO HOSPITALAR, 141,0 mm DE ALTURA, EM NÍVEL A SER EXECUTADO COM A PRÓPRIA MANTA, CONFORME ESPECIFICAÇÃO DO FABRICANTE
- RODAPÊ DE GRANT, 141,0 mm DE ALTURA
- RODAPÊ DO MESMO MATERIAL DO PISO 8, 141,0 mm DE ALTURA

PAREDE

- BASE CHARPISO E EMBOÇO PARA PINTURA ACRÍLICA
- BASE CHARPISO E EMBOÇO PARA PINTURA ACRÍLICA, ACABAMENTO ACETINADO LAVAVEL, LINA HOSPITALAR PAREDES E TETO
- REVESTIMENTO CERÂMICO 20x20 cm, ATÉ O FORRO DE GESSO

TETO

- FORRO EM PLACAS DE GESSO MODULAR REMOVÍVEL COM PELÍCULA DE PVC 0,5 x 0,5 m
- FORRO DE GESSO MONOLÍTICO ACARTANADO COM PINTURA LATEX ACRÍLICA NA COR BRANCA
- PINTURA ACRÍLICA SOBRE LAJE

NOTA-VER LEGENDA NO DESENHO HMA-BOM-001

NOTAS

- CONFERRIR MEDIDAS NO LOCAL
-
-
AS BUILT		
EMISSÃO INICIAL		
REV. DESCRIÇÃO	RESPONSÁVEL	DATA

PROPRIETÁRIO E/OU RESPONSÁVEL PELO USO	RESPONSÁVEL TÉCNICO
--	---------------------

PROPOSTA TÉCNICA DE SEGURANÇA CONTRA INCÊNDIO

LOCAL: RUA SALVADOR FILARDI Nº 4-88 VILA ROCHA BAURÍ SP.

PROPRIETÁRIO: SECRETARIA DE SAÚDE DO ESTADO DE SÃO PAULO

RESPONSÁVEL PELO USO: SECRETARIA DE SAÚDE DO ESTADO DE SÃO PAULO

RESPONSÁVEL TÉCNICO: JOÃO GUILHERME LACERDA PIETRO - EAB: 411296-6

DATA DO PROJETO: 05/08/2014

Secretaria de Estado da Saúde

HOSP. ESTADUAL MANOEL DE ABREU

R. Salvador Filardi, 6-88 - Vila Rocha, Bauri - SP

PROJETO BÁSICO - UNIDADE 2 - SND - REFETÓRIO

PLANTA BAIXA

18/23

26/09/2017

Av. Dr. Enes Cavatto de Aguiar, nº 188, 3º andar - São Paulo-SP - Cep: 05403-000

Tel: (11) 2066 8420 Fax: (11) 2066 8482

Arq. ADHEMAR DIZIOLI FERREIRAS

Eng.º PAULO RIBEIRO CHINGOTTI

QUADRO DE ESQUADRIAS (SND - REFETÓRIO)			
CAXILHO	DIMENSÕES (LxA)	ÁREA (M2)	FERRAGEM/VIDRO
JAD1	1,50 x 1,20	1,80	MAXIM-AR - VIDRO TRANSPARENTE LISO 6mm
JAD2	1,50 x 0,70	1,05	MAXIM-AR - VIDRO TRANSPARENTE LISO 6mm
JAD3	4,75 x 1,05	5,00	MAXIM-AR - VIDRO TRANSPARENTE LISO 6mm
JAD4	4,50 x 1,05	4,73	MAXIM-AR - VIDRO TRANSPARENTE LISO 6mm

QUADRO DE PORTAS (SND - REFETÓRIO)		
PORTA	DIMENSÕES (LxA)	ÁREA (M2)
PMO1	0,80 x 2,10	1,68