



PLANTA DE LOCALIZAÇÃO


LEGENDA

- BANCADELA DE AÇO INOX
- BANCADELA DE GRANITO
- EXAUSTÃO MECÂNICA
(A MELHOR POSIÇÃO DE INSTALAÇÃO DEVE SER DEFINIDA PELO FORNECEDOR)
- INDICAÇÃO DE ACABAMENTO
- PISO
- PAREDE
- TETO
- ALVENARIA A CONSTRUIR
- ALVENARIA A MANter
- A DEMOLIR
- PROTETOR DE PAREDE (MEF COM FORMICA)

TABELA DE ACABAMENTOS

- PISO**
- 1 PISO DE CONCRETO ARMADO DESPENADO
 - 2 PISO DE BORRACHA FRISADO EM PLACAS 80 x 80 cm, COM 3,5 mm DE ESPESURA E CAPACIDADE DE AMORTECIMENTO DO SOM, ALTA RESISTENCIA A COMBUSTÃO, RESISTENCIA AL CALOR E ACIDIC, RESISTENCIA BIOLÓGICA. NÃO DEBEM FICAR O DESENVOLVIMENTO DE FUNGOS - REF. PLURGOMA COCO GAS OU SIMILAR NA COR CINZA
 - 3 MANTA VINÍLICA FLEXÍVEL, COM ESPESURA DE 2,0MM, PARA TRAFEGO INTENSO, JUNTAS TRATADAS COM SOLDA EM PVC
 - 4 PISO CERÂMICO, PLACAS 50 x 50 cm
 - 5 GRANTO POLIDO CINZA ANDORRINA - PLACAS DE 100 x 100 cm
 - 6 PISO INTERTRAVADO DE CONCRETO
 - 7 IMPERMEABILIZAÇÃO SOBRE LAJE DE CONCRETO
 - 8 PISO GRAN REVESTIMENTO PLACA 60 x 60 cm, COM 5 mm DE ESPESURA - ELEVADA RESISTENCIA AO DESGASTE, COMPRESSÃO E FLEÇÃO - REF. 9898 VERDE
- RODAPÉ**
- I RODAPÉ EM CIMENTO NIVELADO E QUEIMADO
 - II RODAPÉ DO MESMO MATERIAL DO PISO 2, H= 7 cm DE ALTURA
 - III RODAPÉ VINÍLICO BOLEADO TIPO HOSPITALAR, H=7,0 cm DE ALTURA EM NÍVEL A SER EXECUTADO COM A PRÓPRIA MANTA, CONFORME ESPECIFICAÇÃO DO FABRICANTE
 - IV RODAPÉ DE GRANITO, H= 9 cm DE ALTURA
 - V RODAPÉ DO MESMO MATERIAL DO PISO 8, H= 7 cm DE ALTURA
- PAREDE**
- A BASE CHAPISCO E EMBOÇO PARA PINTURA ACRÍLICA
 - B BASE CHAPISCO E EMBOÇO PARA PINTURA ACRÍLICA, ACABAMENTO ACETINADO
 - C REVESTIMENTO CERÂMICO 20x20 cm, ATÉ O FORRO DE GESSO
- TETO**
- a FORRO EM PLACAS DE GESSO MODULAR REMOVÍVEL REVESTIDO COM PELÍCULA DE PVC 62,5 x 62,5 cm
 - b FORRO DE GESSO MONOLÍTICO ACARTONADO COM PINTURA LÁTEX ACRÍLICA NA COR BRANCA
 - c PINTURA ACRÍLICA SOBRE LAJE

NOTA-VER LEGENDA NO DESENHO HMA-BOM-001

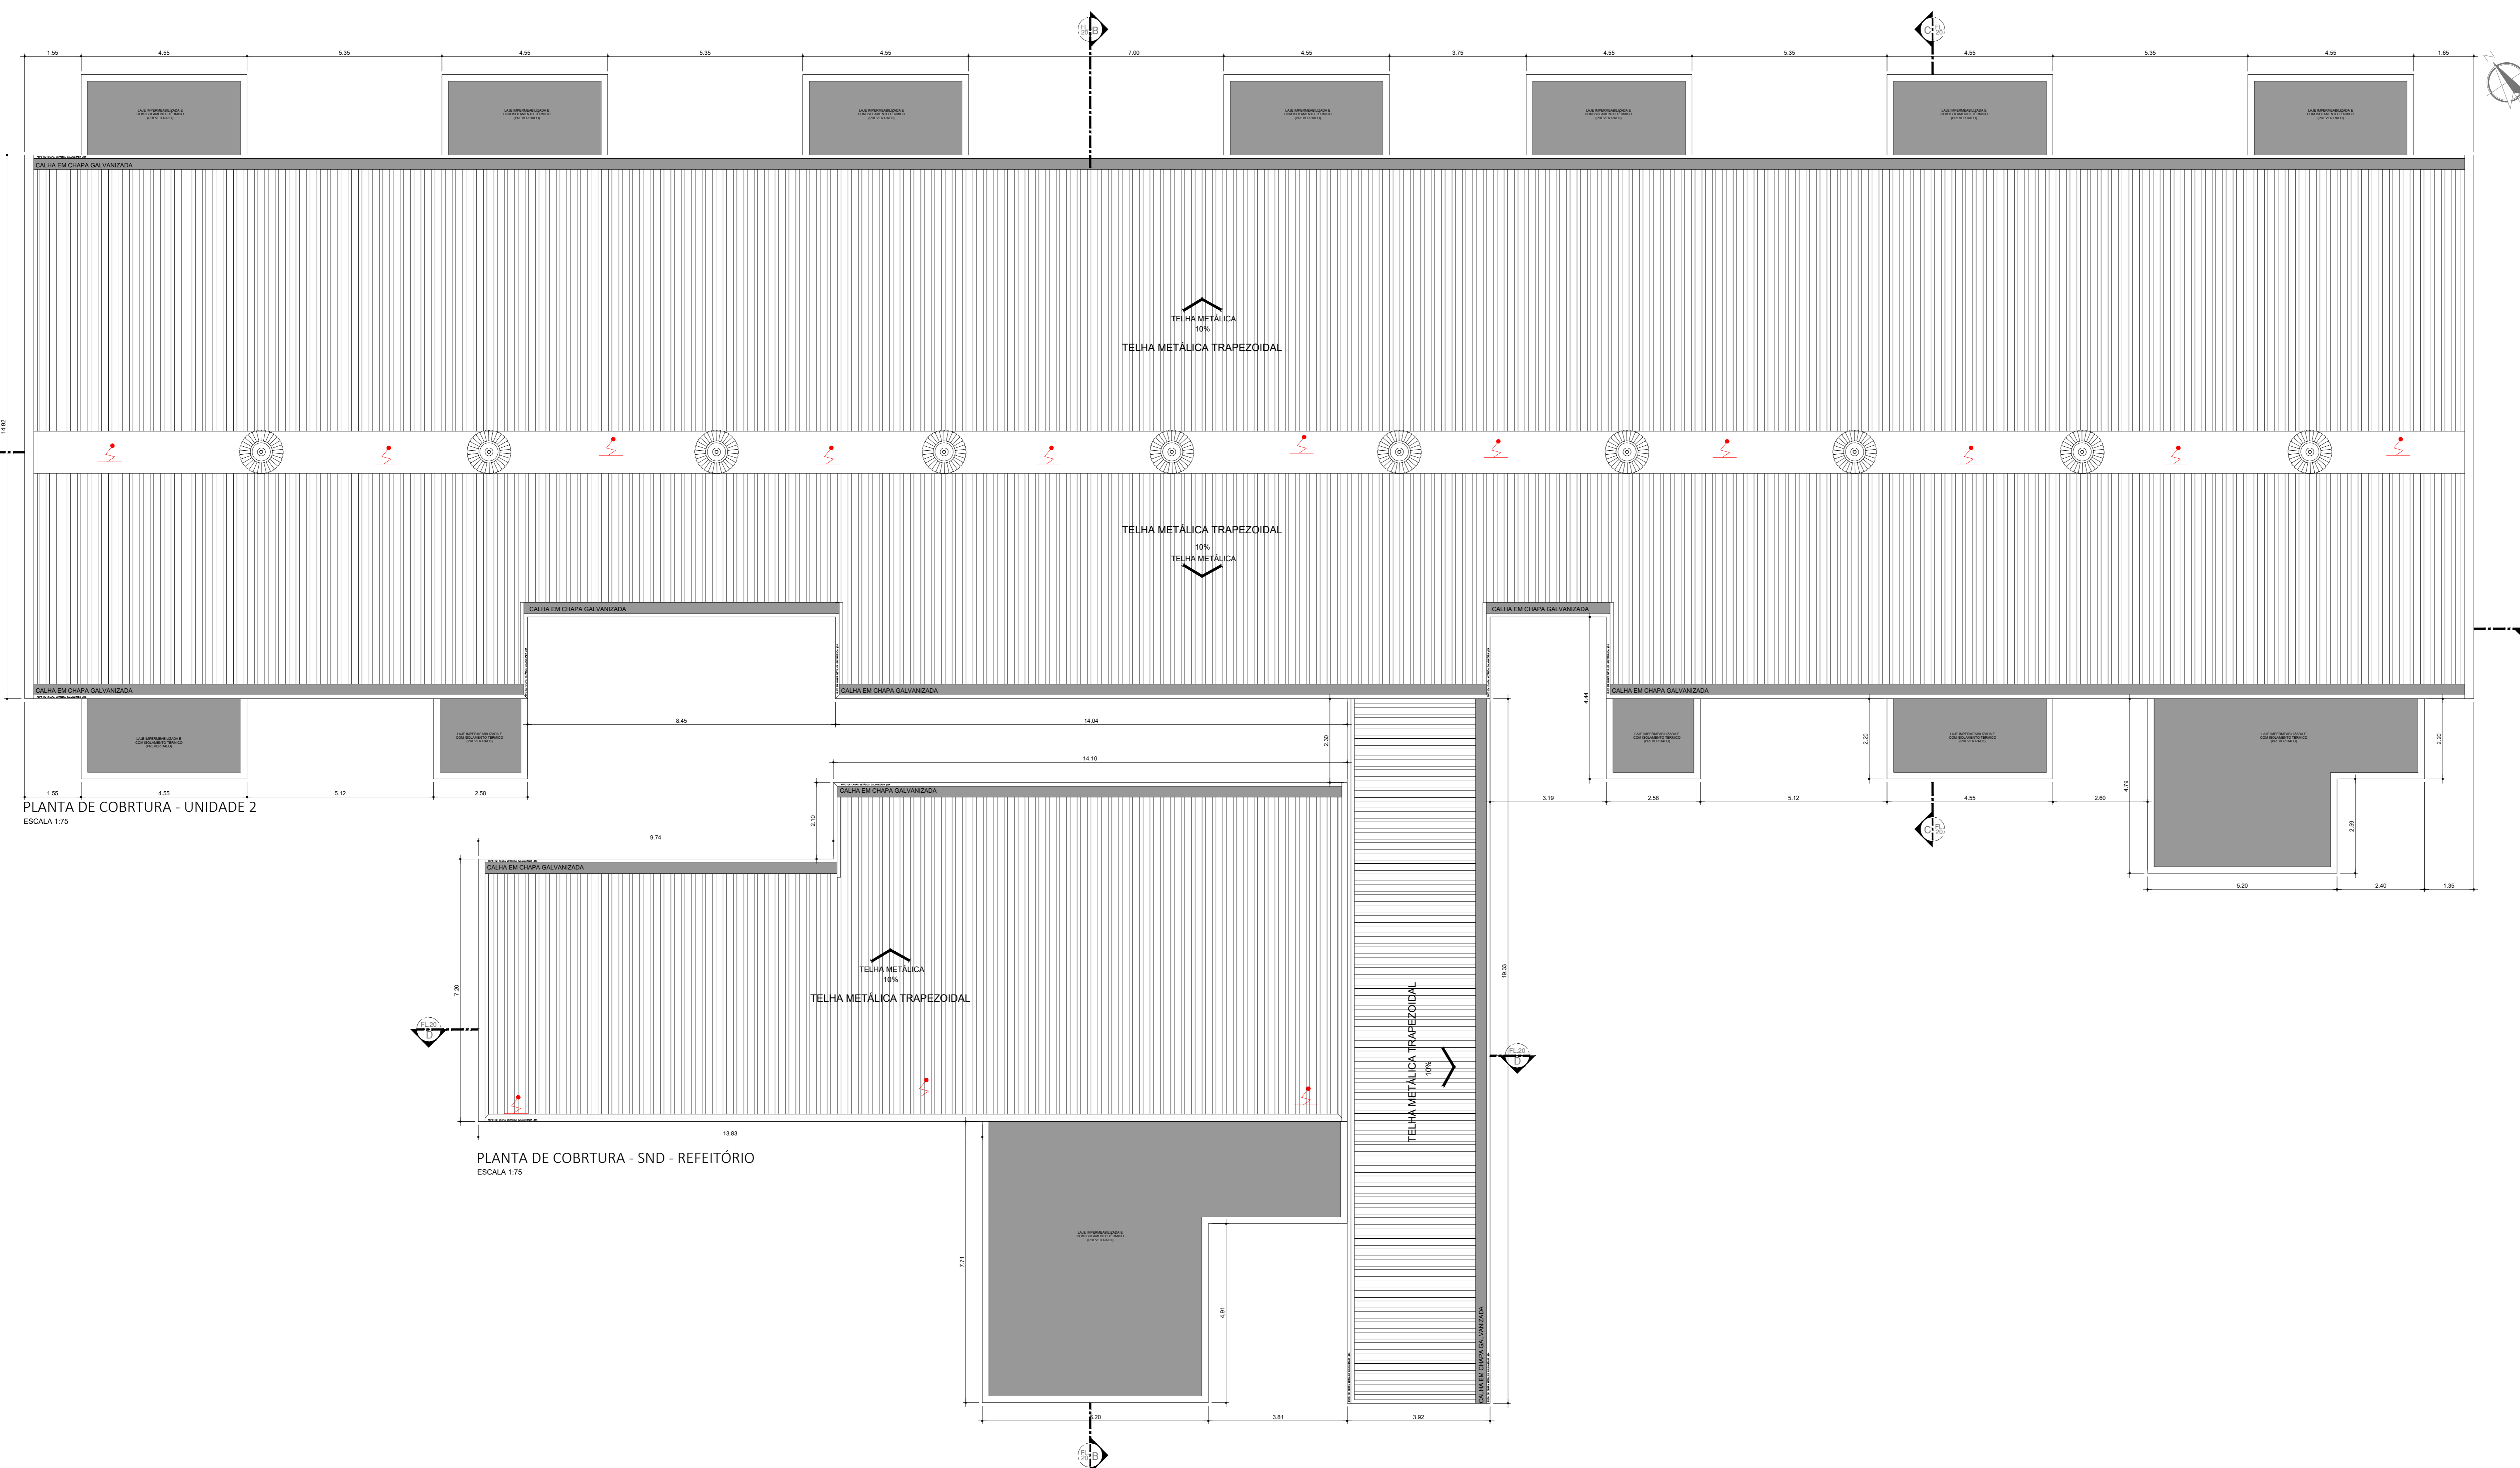

PLANTA DE COBERTURA - UNIDADE 2
ESCALA 1:75

PLANTA DE COBERTURA - SND - REFEITÓRIO
ESCALA 1:75

NOTAS

1. CONFERRIR MEDIDAS NO LOCAL
- 2.
- 3.
- 4.
- 5.
- 6.

AS BUILT

REVISÃO	DESCRIÇÃO	RESPONSÁVEL	DATA

PROPOSTA TÉCNICA DE SEGURANÇA CONTRA INCÊNDIO 21/26

DESTINATÁRIO: HOSPITAL ESTADUAL MANOEL DE ABREU
 LOCAL: RUA SALVADOR FILARDI Nº 6-88 VILA ROCHA BAURIL S.P.
 PROPRIETÁRIO: SECRETARIA DE SAÚDE DO ESTADO DE SÃO PAULO
 RESPONSÁVEL PELO USO: SECRETARIA DE SAÚDE DO ESTADO DE SÃO PAULO
 RESPONSÁVEL TÉCNICO: JOÃO GUILHERME LAZERDA PASTOR EAU 411266-6 ESC.: 1:75
 DATA DO TERMO: 20/08/2014 142 - REG. COLEÇÃO: 673478 142 - CDT: 14 - HMA-BOM-001

Secretaria de Estado da Saúde
GRUPO TÉCNICO DE EDIFICAÇÕES
 COBERTURA
 19/23
 19/23
 20/08/2017

Av. Dr. Enes Carvalho de Aguiar, nº 188, 3º andar
 São Paulo-SP Cep 05403-000
 Tel: (11)2066 8420 Fax (11)2066 8482

Arq. ADHEMAR DIZIOLI FERNANDES
 Eng.º BARTOLOMEU CHINGOTTI