


LEGENDA

- DELIMITAÇÃO DE COMBATE A INCÊNDIO EM FOMENTO
- FAIXA RUA
- ENTRADA DE FOGOS DE SINALIZAÇÃO
- POSO DE RESERVA DE ÁGUA
- RESERVA DE ACUMULADO DE ÁGUA
- CONJUNTO MOTOR BOMBA
- RESERVA PARA COMBATE A INCÊNDIO
- PISTÃO DE ILUMINAÇÃO DE EMERGENCIA

NOTA-VER LEGENDA NO DESENHO HMA-BOM-001

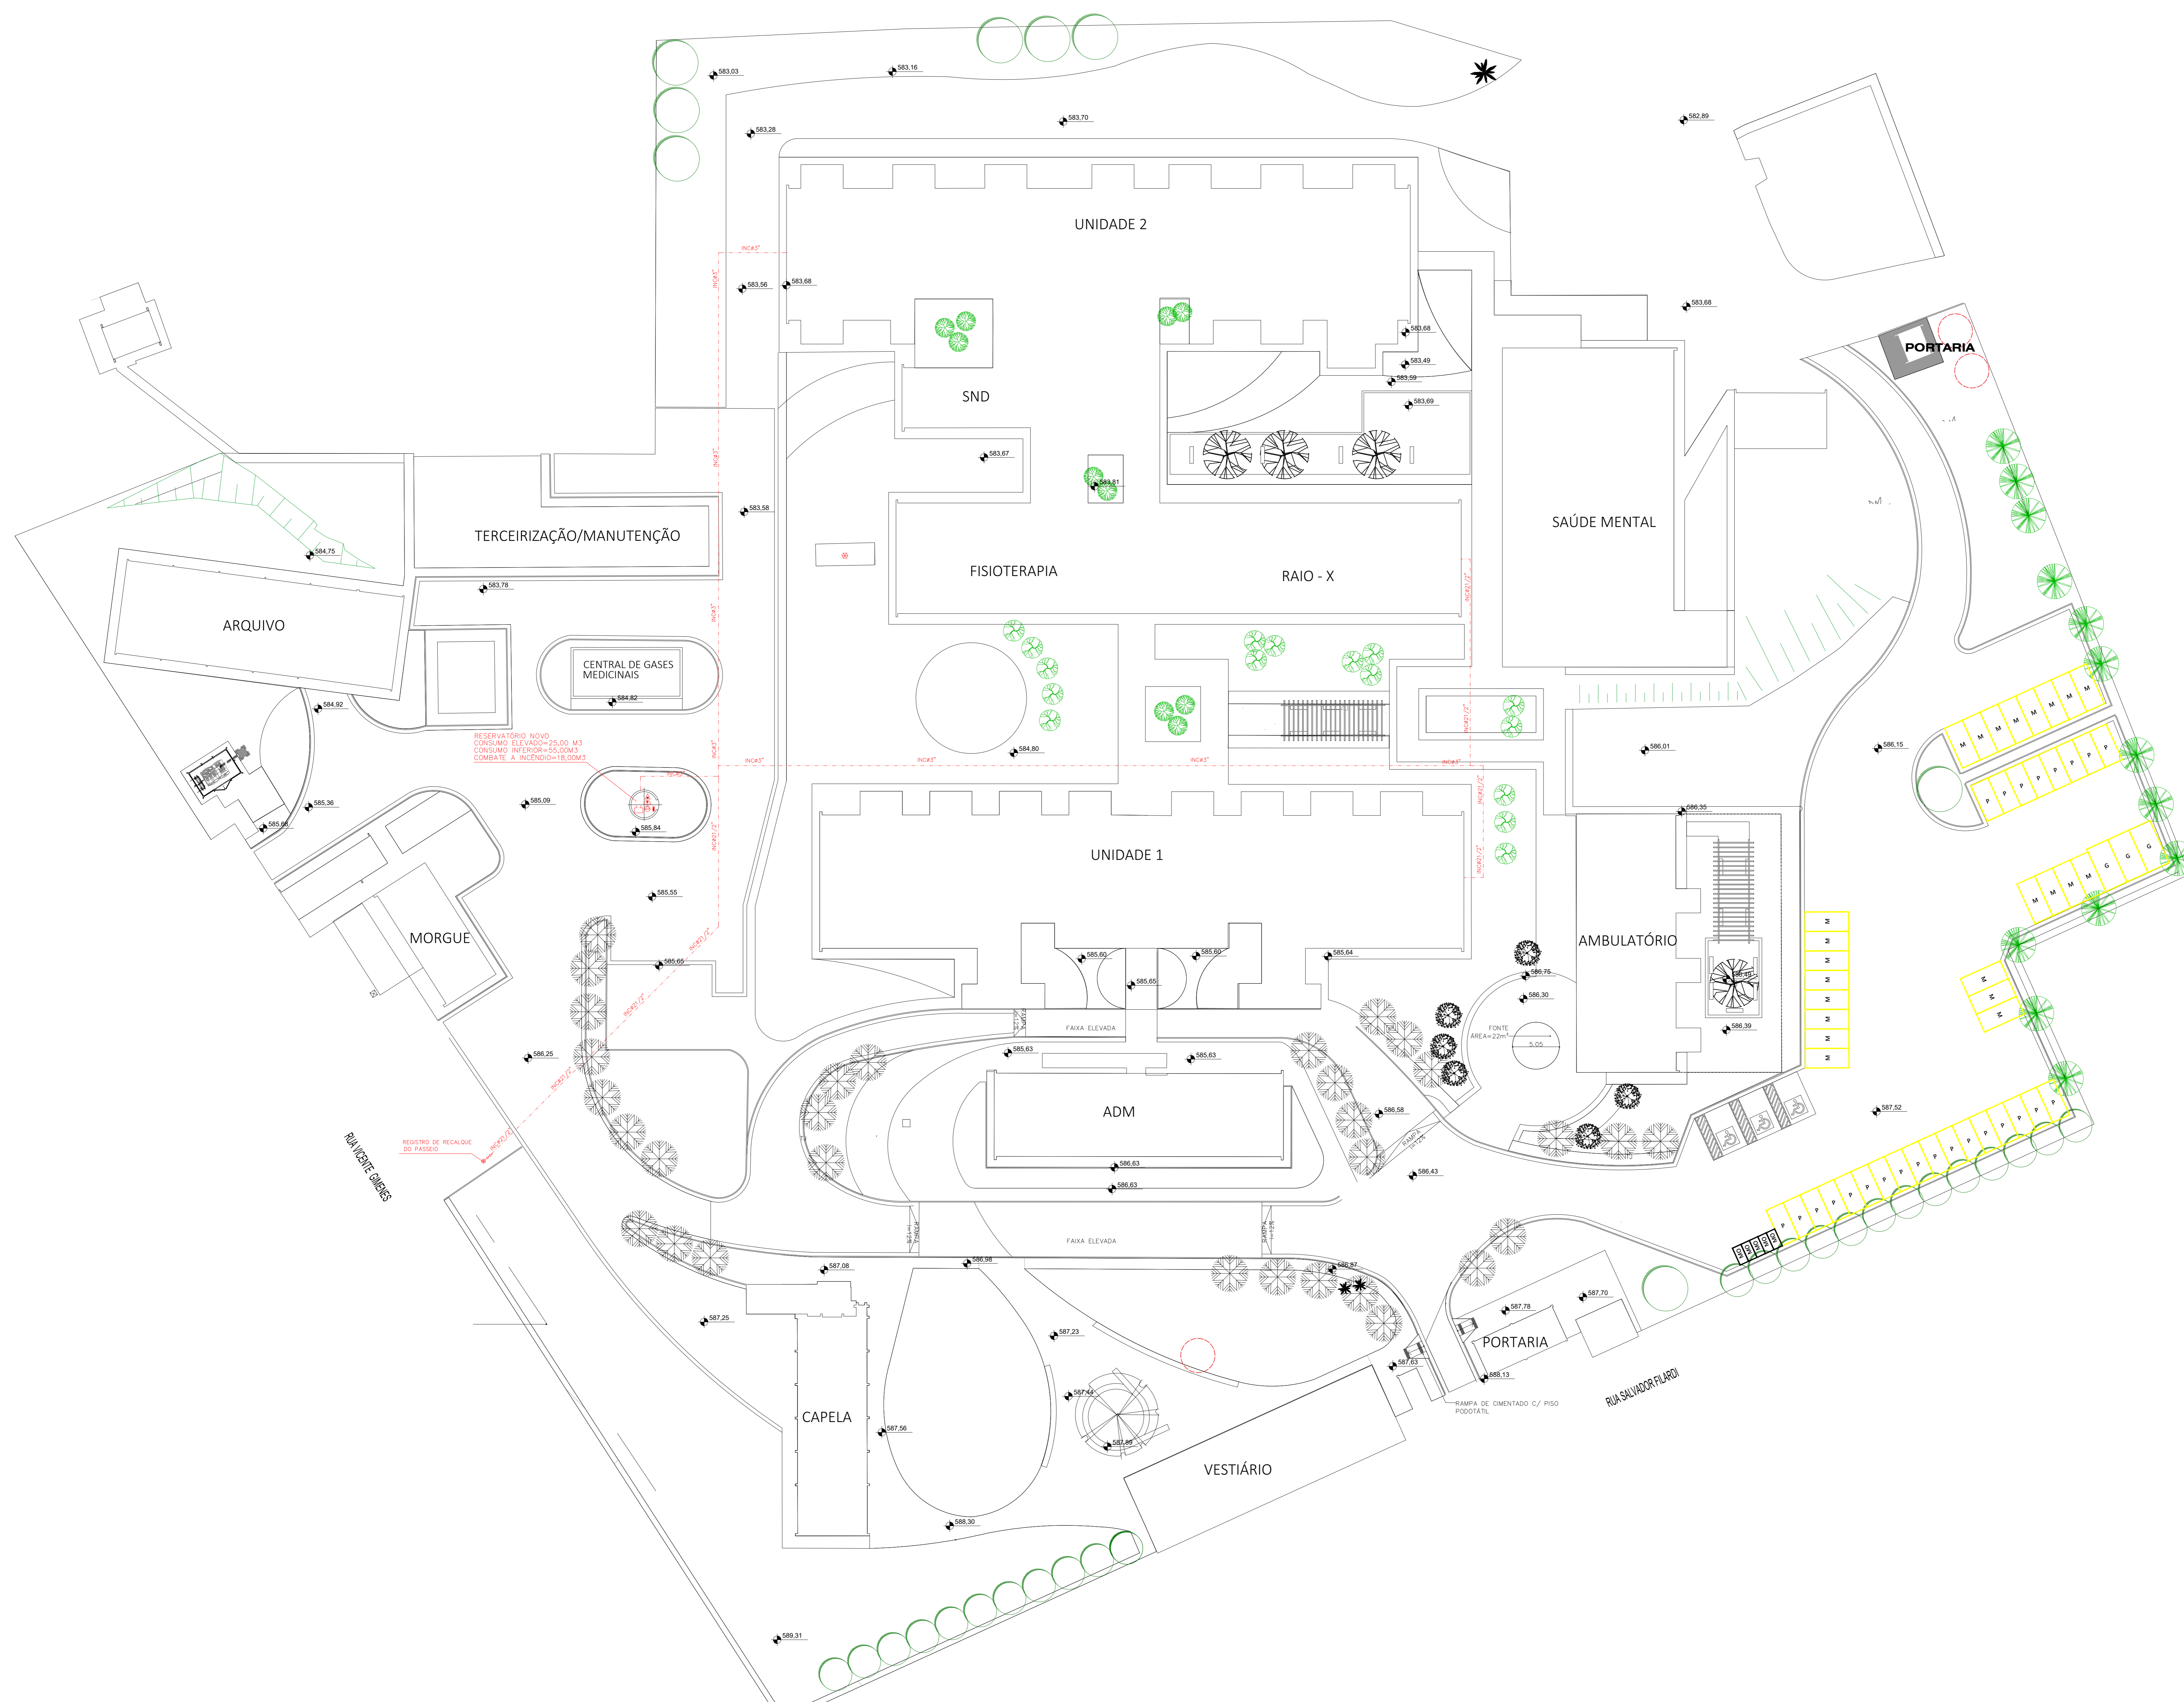

 CONSUMO INFERIOR=55,00M3
 COMBATE A INCÊNDIO=18,00M3

REGISTRO DE RECALQUE

NOTAS

1.	CONFIRAR MEDIDAS NO LOCAL
2.	
3.	
4.	
5.	
6.	

AS BUILT		
DO EMISSÃO INICIAL	SHOJI	OUT/2017
REV. DESCRICÃO	RESPONSÁVEL	DATA

PROPRIETÁRIO E OU RESPONSÁVEL PELO USO	RESPONSÁVEL TÉCNICO
PROPOSTA TÉCNICA DE SEGURANÇA CONTRA INCÊNDIO 26/26 OCUPAÇÃO: HOSPITAL ESTADUAL MANOEL DE ABREU LOCAL: RUA SALVADOR FILARDI Nº 8-88 VILA ROCHA BAURÃO SP. PROPRIETÁRIO: SECRETARIA DE SAÚDE DO ESTADO DE SÃO PAULO RESPONSÁVEL PELO USO: SECRETARIA DE SAÚDE DO ESTADO DE SÃO PAULO RESPONSÁVEL TÉCNICO: JOÃO GUILHERME LACERDA PASTOR CAD: AT1296-6 ESC.: 1 1/20 ÁREA DO TERRENO: 50.989,04 M2 ÁREA COBERTA: 67.574 M2 SCS: M HMA-BOM-026	

Secretaria de Estado da Saúde

GRUPO TÉCNICO DE EDIFICAÇÕES

GOVERNO DO ESTADO DE SÃO PAULO

HOSP. ESTADUAL MANOEL DE ABREU
 Salvador Filardi, 6-88 - Vila Rocha, Baurão - SP

PROJETO BÁSICO DE HIDRAULICA

REDEB DE COMBATE A INCÊNDIO

HMA-DA-HI-26 | 01/01

Av. Dr. Enéas Carvalho de Aguiar, 1588, 1º andar
 São Paulo-SP Cep: 05403-000
 Tel: (11) 2066 8420 Fax: (11) 3566 8482

Arq. ADHEMAR DIZIOLI FERNANDES
 2009-1997/14 BONFIM