


PLANTA DE COBERTURA - LIXEIRA
ESC. 1:50

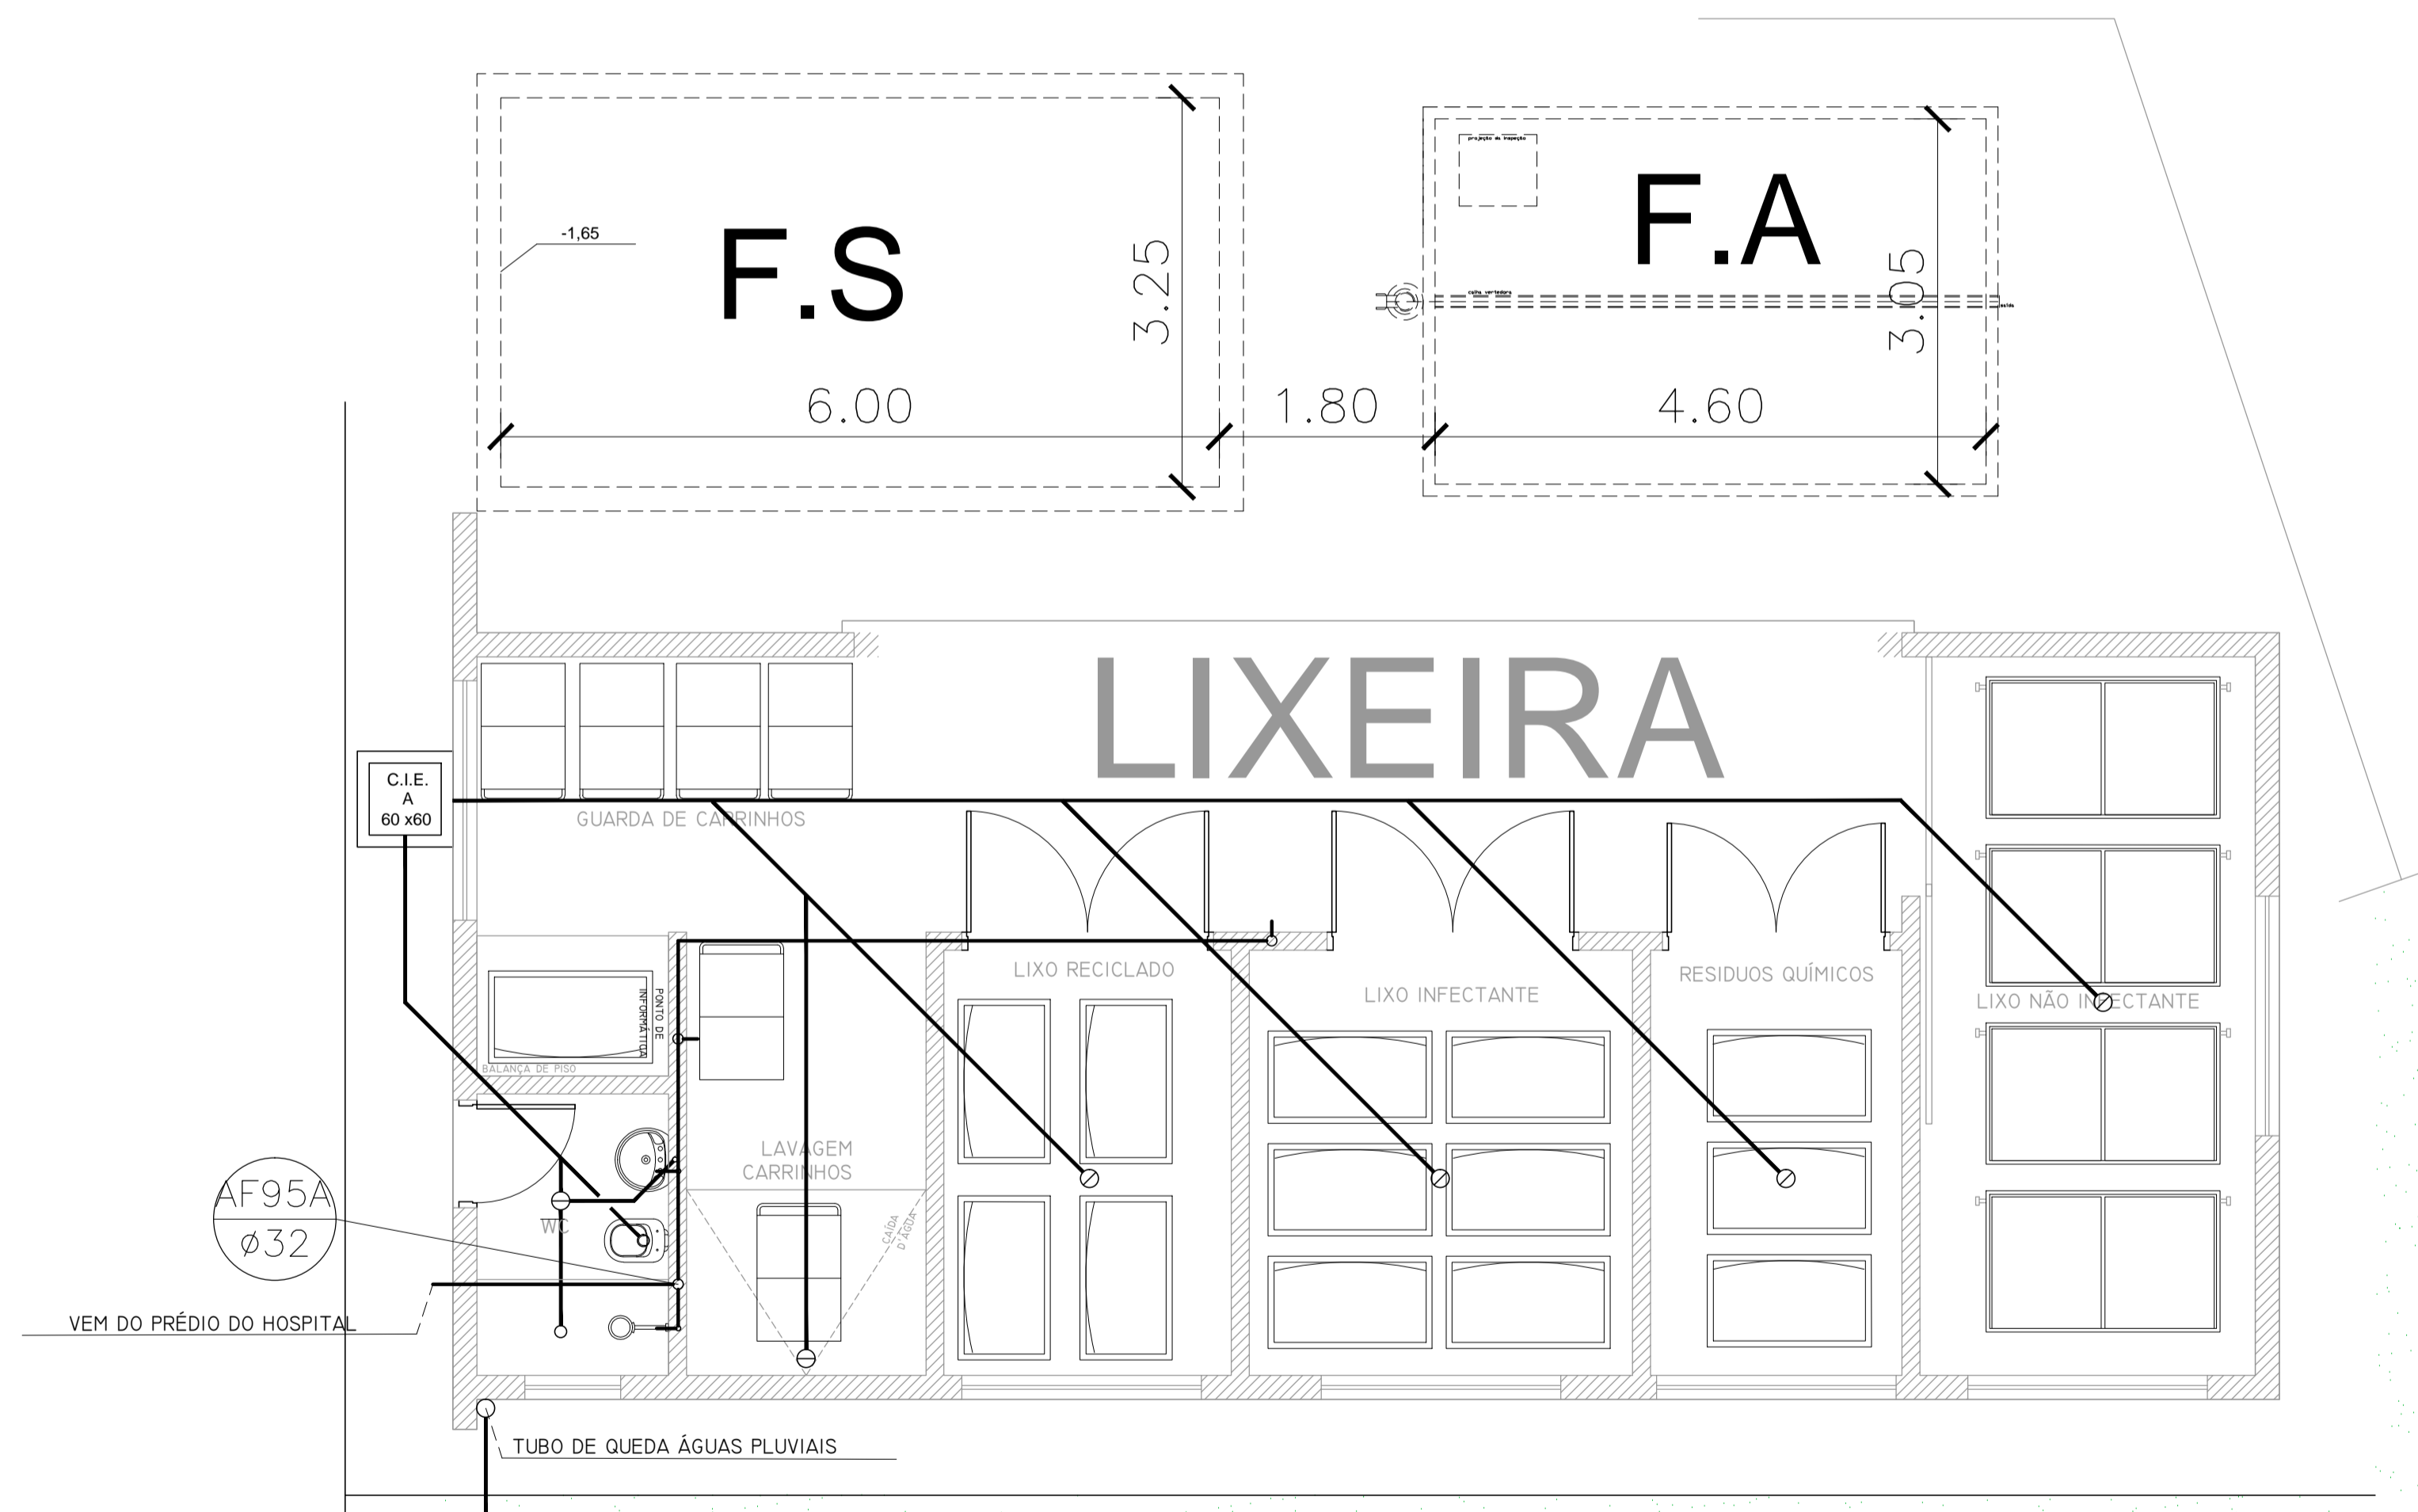

PLANTA DE ALVENARIAS - LIXEIRA
ESC. 1:50

NOTAS

1. CONFERIR MEDIDAS NO LOCAL
- 2.
- 3.
- 4.
- 5.
- 6.

AS BUILT		
0	EMISSÃO INICIAL	DEZ/17
REV.	DESCRIÇÃO	RESPONSÁVEL DATA

PROJ. DE HIDRÁULICA

construção:	projeto:
RESPONSÁVEL:	DESA
ART:	RESPONSÁVEL:
DESA:	DESA:

Secretaria de Estado da Saúde

GOVERNO DO ESTADO SÃO PAULO

UNIDADE: HOSPITAL REGIONAL DR. LEOPOLDO BEVILACQUA
 ENDEREÇO: RUA DOS EXPEDICIONÁRIOS, 140 - PARIQUERA-AÇU - SP
 MUNICÍPIO: LIXEIRA
 PROJETO DE ESGOTO, ÁGUAS PLUVIAIS E A.FRIA
 PROJETO DE HIDRÁULICA

GRUPO TÉCNICO DE EDIFICAÇÕES

Arq. ADHEMAR DIZIOLI FERNANDES
 Arq. CAMILO CHINGOTTE

Arq. M. CRISTINA GOMES JOTTEN

ÁREA: H-040
 ESCALA: 1:50
 DATA: DEZ/17

ARQUIVO: HRLB_EX_HID_LIXEIRA_061.DWG