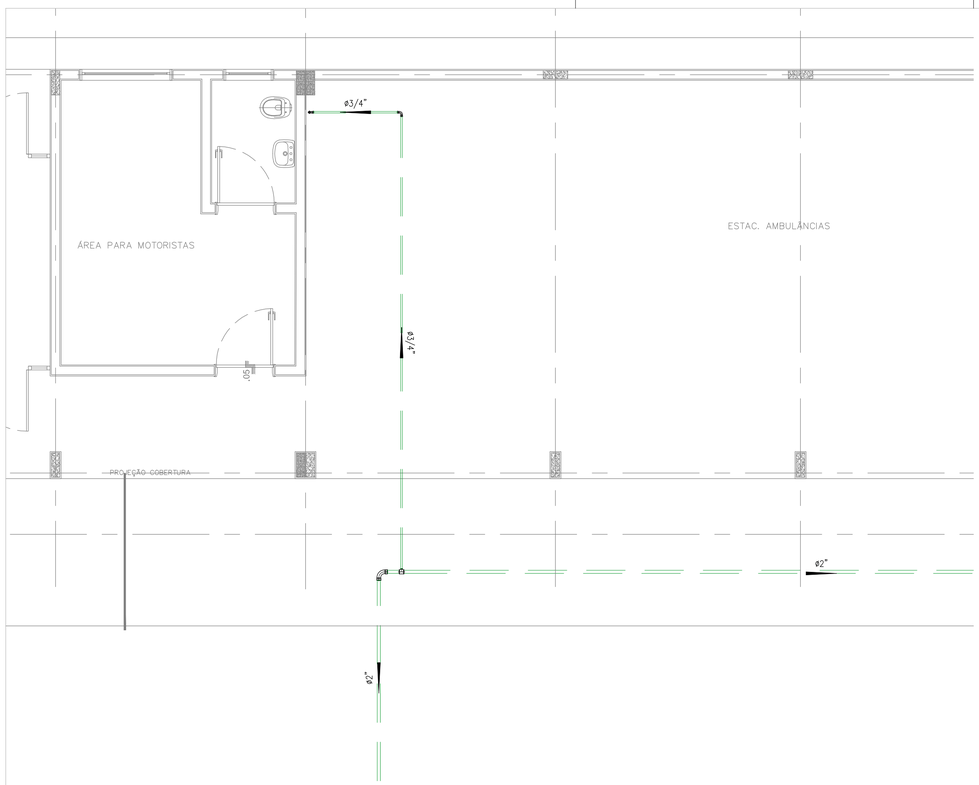

PLANTA BAIXA (ABASTECIMENTO DA CAIXA DE ÁGUA)
Escala 1:50

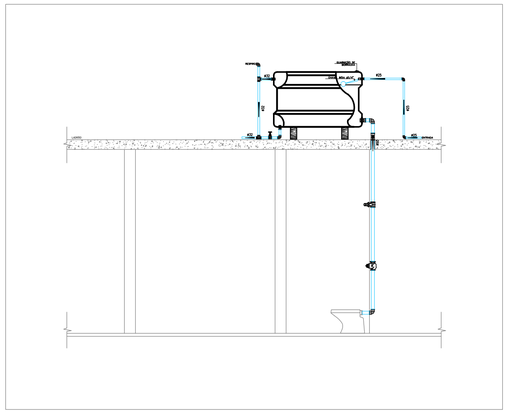

VISTA DA CAIXA DE ÁGUA
Escala 1:50

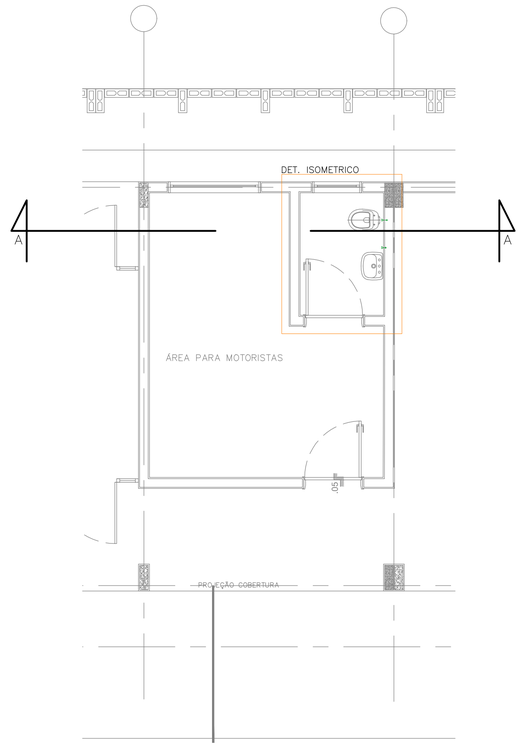

PLANTA BAIXA (AF)
Escala 1:50

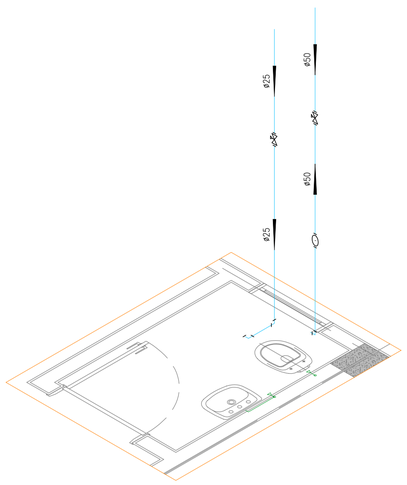

DETALHE ISOMETRICO
Escala 1:25

PVC Soldável marrom

Quant.	Und.	Dimensão	Descrição
2.57	m	25mm	Tubo PVC Soldável marrom (NBR 5648/pe CP19)
2.50	m	50mm	Tubo PVC Soldável marrom (NBR 5648/pe CP19)
3	pc	50mmx1.1/2"	Adaptador soldável curto bolsa e rosca
2	pc	25mmx3/4"	Adaptador soldável curto bolsa e rosca
1	pc	25mm	Joelho 90
1	pc	50mm	Joelho 90
1	pc	25mmx3/4"	Joelho 90 com rosca

Registros,Valv.,Hid

Quant.	Und.	Dimensão	Descrição
1	pc	1.1/2"	Registro de Gaveta base
1	pc	3/4"	Registro de Gaveta base
1	pc	1.1/2"	Válvula de Descarga

NGM	DATA	DESCRIÇÃO
01	JUN/18	As Built (conforme revisão de arquitetura recebida em 16/05/2018)
00	AGO/16	Emissão inicial

DIREITOS AUTORAIS RESERVADOS – ESTE DOCUMENTO NÃO PODE SER COPIADO, REPRODUZIDO E OU FORNECIDO SEM AUTORIZAÇÃO PRÉVIA

EXECUÇÃO
Simétrica
Simétrica Engenharia Ltda.
RUA JOÃO ADOLFO, 118 – CENTRO
SÃO PAULO – SP – CEP: 01050-20
FONE: (11) 3112-2122 / FAX (11)3112-2143
Email – simetrica@simetrica.com.br

PROJETO:
ENG. LEVI CARNIETO
F:(11)99962.6776 / (11)3682.3725
levicarnieto@terra.com.br
CREA-SP: 5060204596/D

INSTALAÇÕES HIDRÁULICAS

ETAPA: PROJETO EXECUTIVO
NÚMERO DA FOLHA: IH 130

EMPREENDIMENTO: HOSPITAL DE BEBEDOURO

LOCAL: AVENIDA AMÉLIA BERNARDINO CUTRALE – BEBEDOURO – SP

REFERÊNCIA: PLANTA BAIXA: DISTRIBUIÇÃO DE ÁGUA FRIA (BLOCO 3)

ESCALA	DATA	DESENHO	CONFERÊNCIA	ARQUIVO
Indicada	JUN/2018	RENIÊ	ENG. LEVI	HB_AF_ BL3_R01
UNIDADE: METRO				ARQUIVO DE REFERÊNCIA: HB_IMPLANTAÇÃO_EXE_ARQ_100_REV15

A1 ABNT: 841x594 mm