PRODUCED BY AN AUTODESK EDUCATIONAL PRODUCT

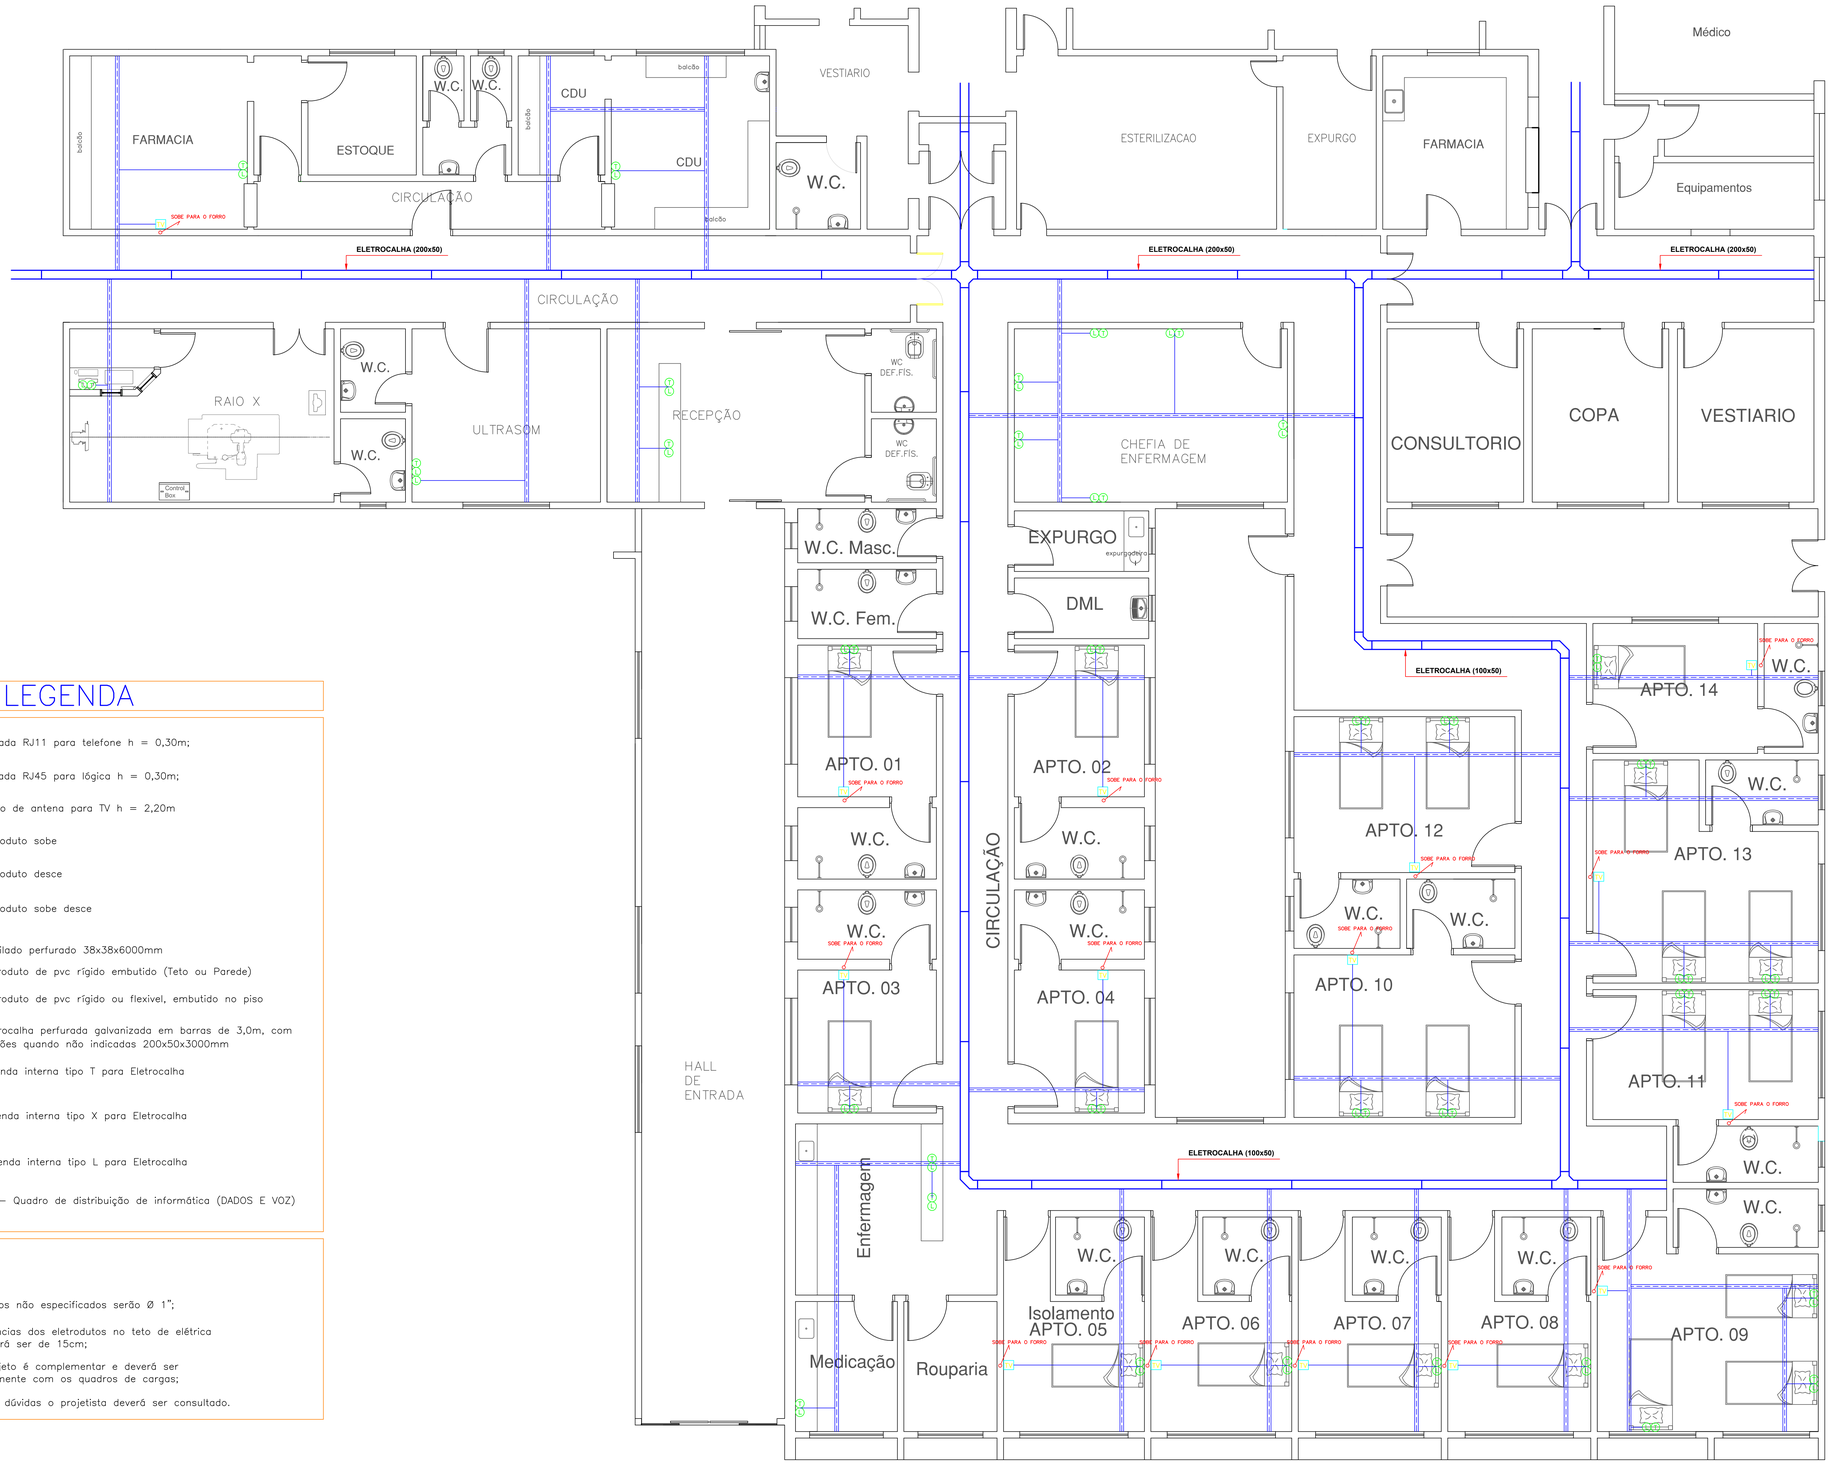

LEGENDA

- T – Tomada RJ11 para telefone h = 0,30m;
- L – Tomada RJ45 para lógica h = 0,30m;
- TV – Ponto de antena para TV h = 2,20m
- – Eletroduto sobe
- – Eletroduto desce
- – Eletroduto sobe desce
- – Perfilado perfurado 38x38x6000mm
- – Eletroduto de pvc rígido embutido (Teto ou Parede)
- – Eletroduto de pvc rígido ou flexivel, embutido no piso
- – Eletrocalha perfurada galvanizada em barras de 3,0m, com dimensões quando não indicadas 200x50x3000mm
- – Emenda interna tipo T para Eletrocalha
- – Emenda interna tipo X para Eletrocalha
- – Emenda interna tipo L para Eletrocalha
- RACK – Quadro de distribuição de informática (DADOS E VOZ)

NOTAS:

1 – Eletrodutos não especificados serão Ø 1";

2 – As distâncias dos eletrodutos no teto de elétrica e lógica, deverá ser de 15cm;

3 – Este projeto é complementar e deverá ser seguido juntamente com os quadros de cargas;

4 – Existindo dúvidas o projetista deverá ser consultado.

DADOS E VOZ

Esc. 1:50

NOTAS

REVISÃO	DATA	ASSUNTO	PROJETISTA

THOMAZ ENGENHARIA
Rua Profª Romilde Nogueira de Sá,119 Imirim–CEP:02470–000 SP–SP
Fone/Fax: (11) 3798–6450
e–mail: mthomazeng@mthomazeng.com.br

CLIENTE: SEC. ESTADO SAUDE SÃO PAULO						Folha 04
LOCAL: HOSPITAL GERAL DE PROMISSÃO						Total 05
ASSUNTO: DADOS E VOZ						
Engenheiro Executor: MURILO MAGNANI S. DE MELO	Desenhista: MURILO	Escala: 1:50	Data: 05/09/2016	Visto:	Revisão: "AS BUILT"	

PRODUCED BY AN AUTODESK EDUCATIONAL PRODUCT